

千葉都市計画公園の変更（千葉市決定）

都市計画公園中 5・5・5号 大百池公園を次のように変更する。


種 別	名 称		位 置	面 積	備 考
	番号	公園名			
総合公園	5・5・5	大百池公園	千葉市緑区おゆみ野 中央2丁目、中央区 南生実町の各一部の 区域	約10.6ha	


「区域は計画図表示のとおり」

理 由

地域住民の通行の安全性を確保するために道路を整備することから、都市計画公園の区域を変更する。

千葉都市計画公園の変更について（千葉市決定）

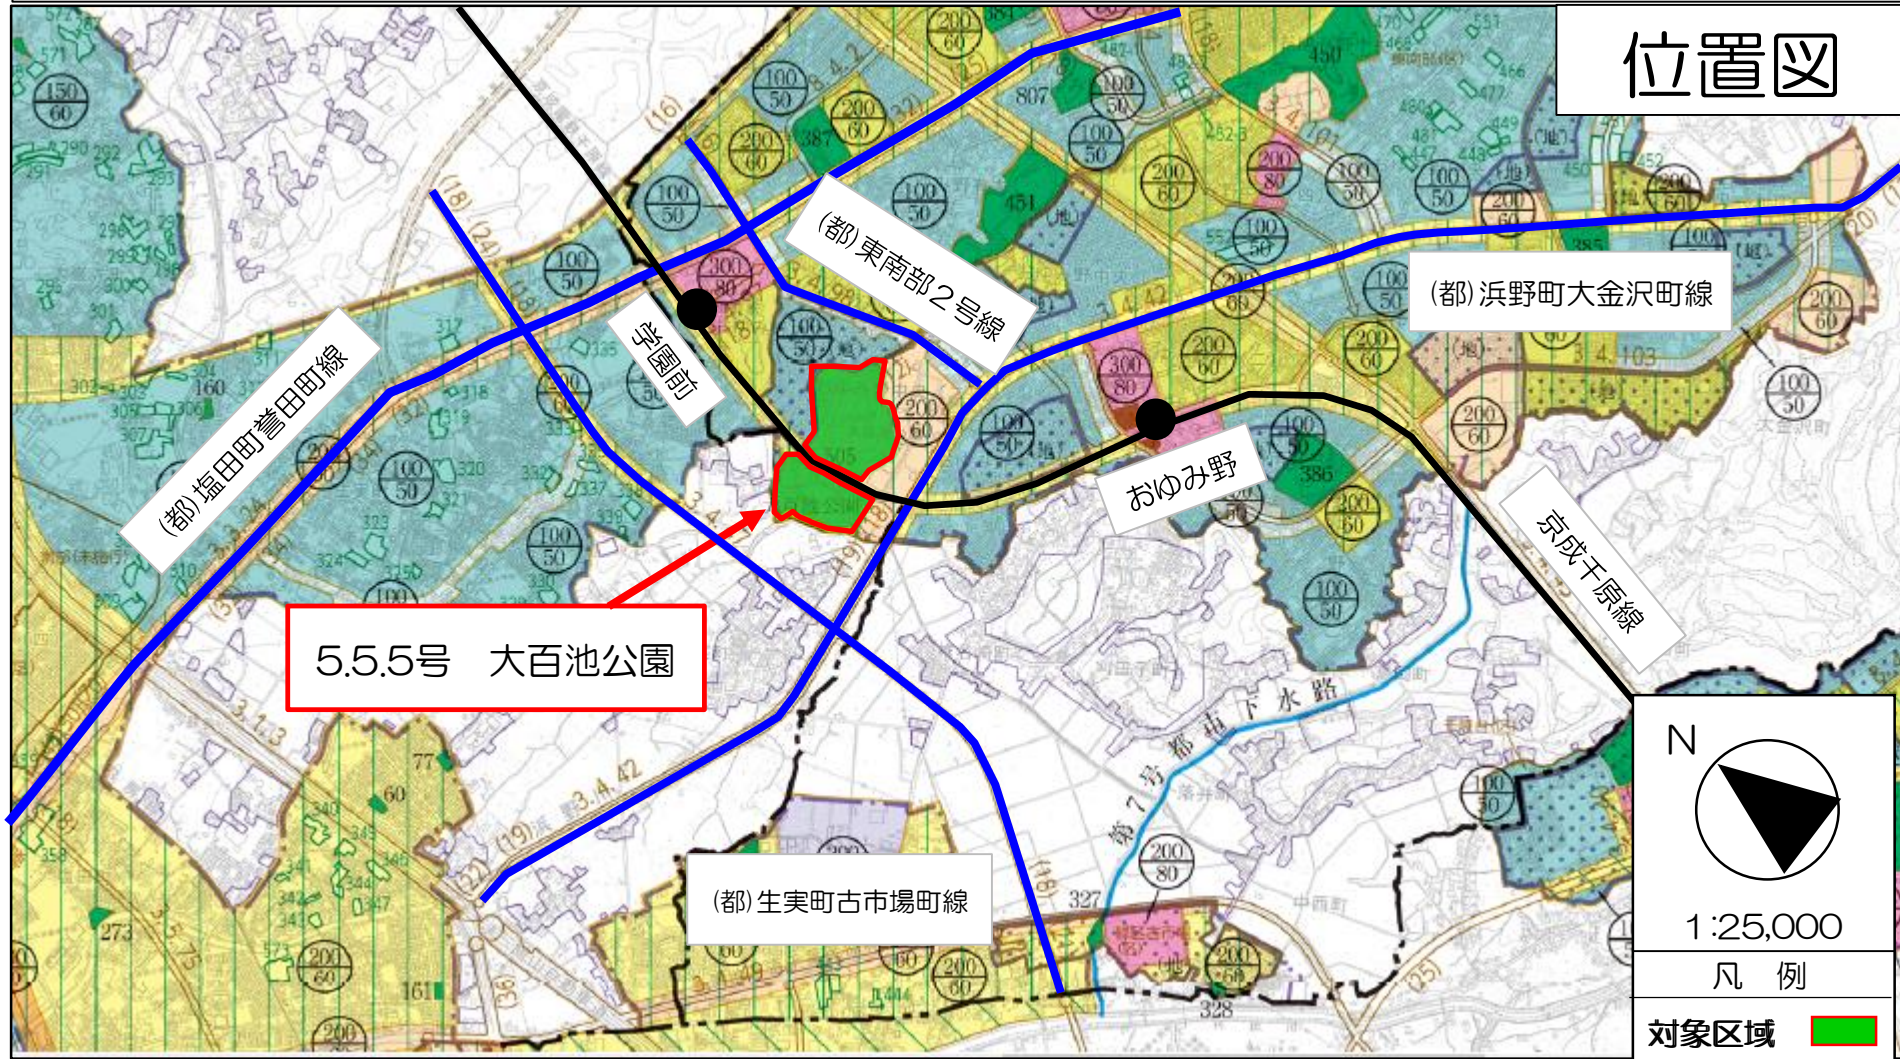
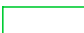


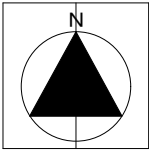

計 画 図

5・5・5号 大百池公園	
①-②	鉄道界
②-③	地番界
③-①	道路界
④-⑤	道路界
⑤-⑥	地番界
⑥-④	鉄道界



凡 例	
	既定区域
	変更する区域

千葉都市計画公園	
5・5・5号 大百池公園	
図面名称	計画図
縮尺	1:2500
千葉市	