


# 若葉区泉地域コミュニティバス運行形態の修正について

## 1 いずみバス最終便の運行ルートの変更について

大広町・五十土町を経由するバスの便数を減便した影響により、地元住民から増便して欲しいとの要望を受け、いずみバスの最終便の運行ルートを下図のとおり変更する。

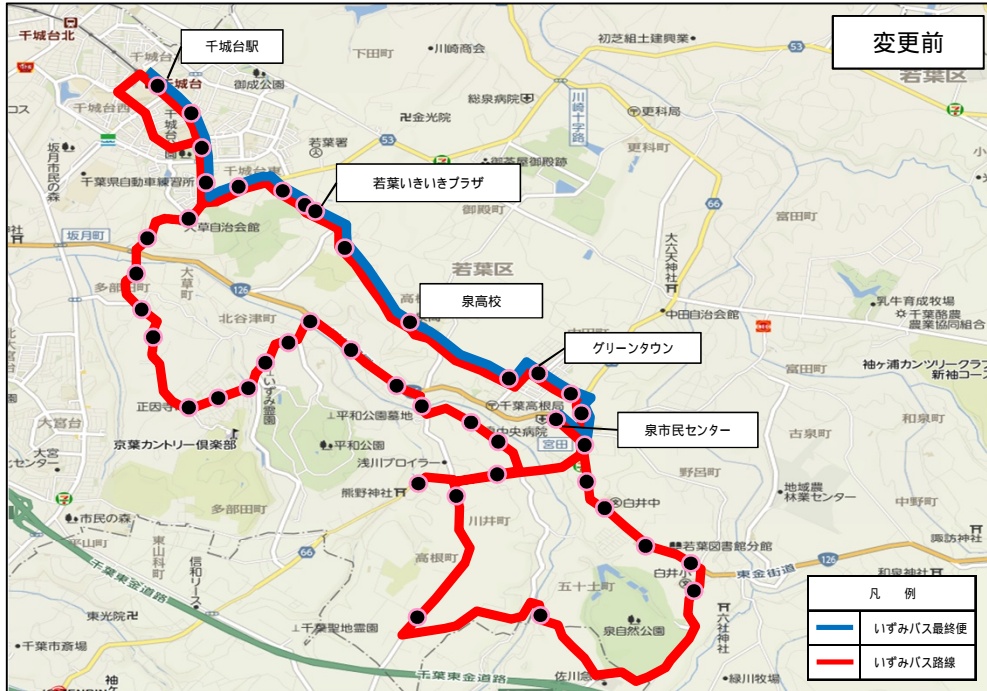

## 2 「北谷津（左廻り）」バス停の移設について

北谷津自治会より、現在の「北谷津」バス停は北谷津の集落から離れていて不便であるため、北谷津（右廻り）バス停の反対側に移設してもらいたいとの要望を受け、下図のとおり変更する。

