参考資料１

重点整備地区・生活関連施設・生活関連経路の設定について

第１２回千葉市バリアフリー基本構想推進協議会において、JR 蘇我地区、JR 鎌取地区、JR/モノレール都賀地区の重点整備地区・生活関連施設・生活関連経路の設定案を提示し、承認を得ました。

今回、再度現地視察を行ったところ、JR 蘇我地区の宮崎小学校付近の生活関連経路の歩道の幅が十分ではないことがわかったため、代わりに別の道路を生活関連経路とします。変更後の生活関連経路は通学用として既にカラー化されており、変更前の道路より安全性が高いと考えられます。

また、JR 鎌取地区の「国立病院機構下総精神医療センター」の敷地範囲を考慮したことにより、一部重点整備地区の範囲を変更しました。

JR/モノレール都賀地区の「ROOM DECO 都賀本店」が閉業しましたが、同一建築物内に「しまむら都賀店」があるため、「しまむら都賀店」に名称を変更します。

（1） JR 蘇我地区

変更前（前回提示済み）

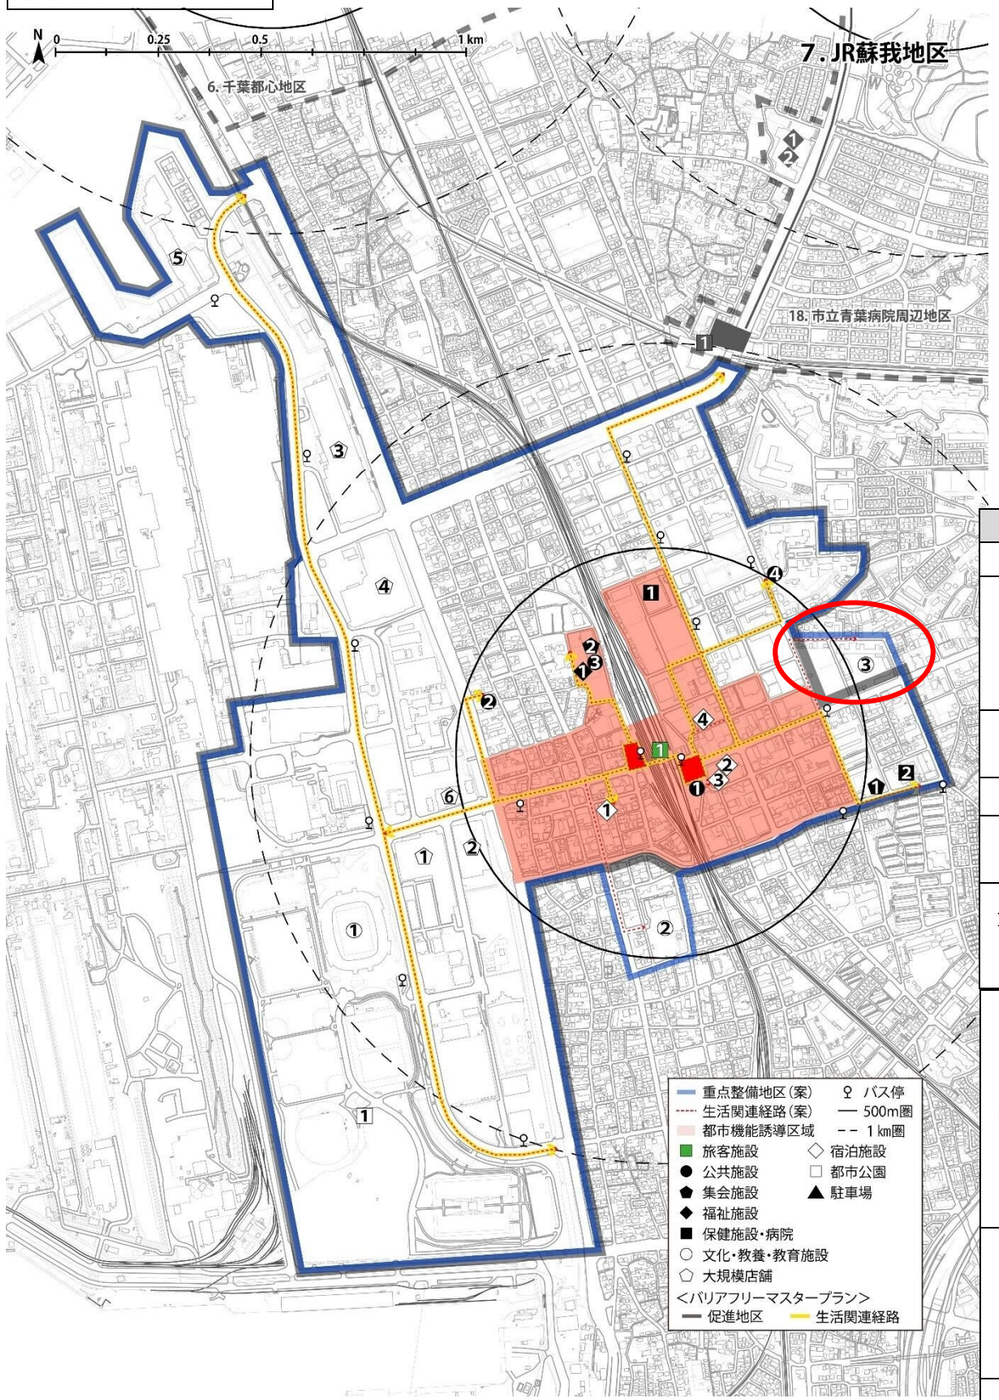

種別	番号	施設名称
旅客施設	1	JR 蘇我駅
公共施設	❶	千葉南公共職業安定所
	❷	千葉今井郵便局
	❸	蘇我駅前連絡所 ※
	❹	千葉宮崎郵便局
集会施設	❶	宮崎公民館
	❷	蘇我コミュニティセンター ※
福祉施設	◆1	蘇我いきいきセンター
保健施設・病院	1	千葉メディカルセンター
	2	三愛記念そがクリニック
文化・教養・教育施設	①	フクダ電子アリーナ
	②	蘇我小学校
	③	宮崎小学校
大規模店舗	①	GLOBO（グローボ）
	②	ケーズデンキ ハーバーシティ蘇我本店
	③	アリオ蘇我
	④	ホームズ蘇我店
	⑤	フェスティバルウォーク蘇我
	⑥	ベイフロント蘇我
宿泊施設	◇1	アーバンホテル三幸
	◇2	ドーミーイン千葉 City Soga
	◇3	ホテルリブマックス千葉蘇我駅前
	◇4	ホテルマイステイズ蘇我
都市公園	1	千葉市蘇我スポーツ公園

変更後

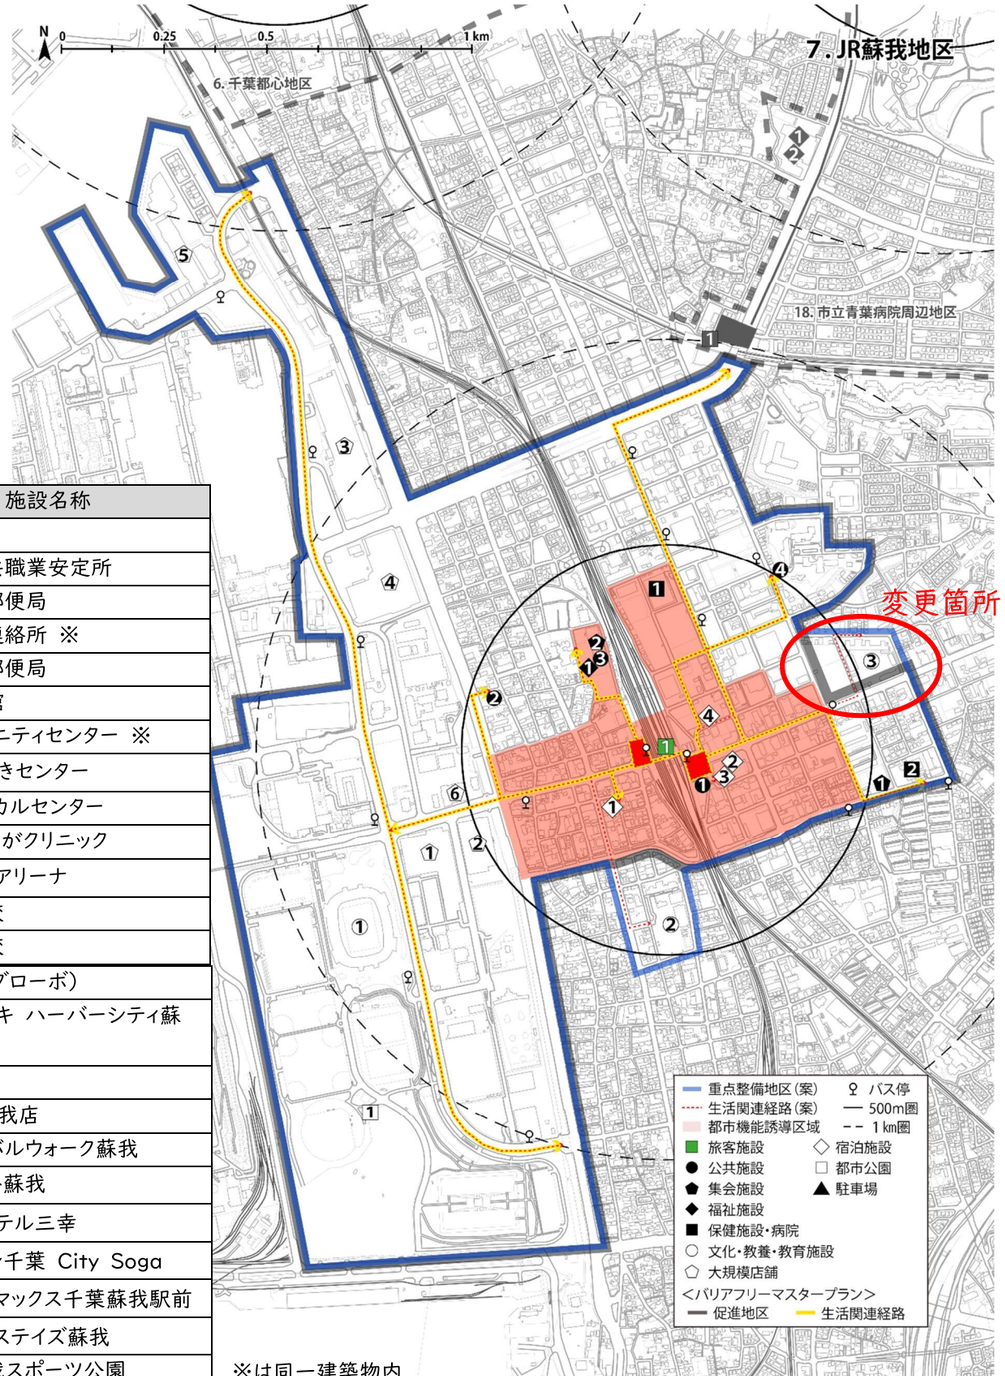

※は同一建築物内

（2） JR 鎌取地区

変更前（前回提示済み）

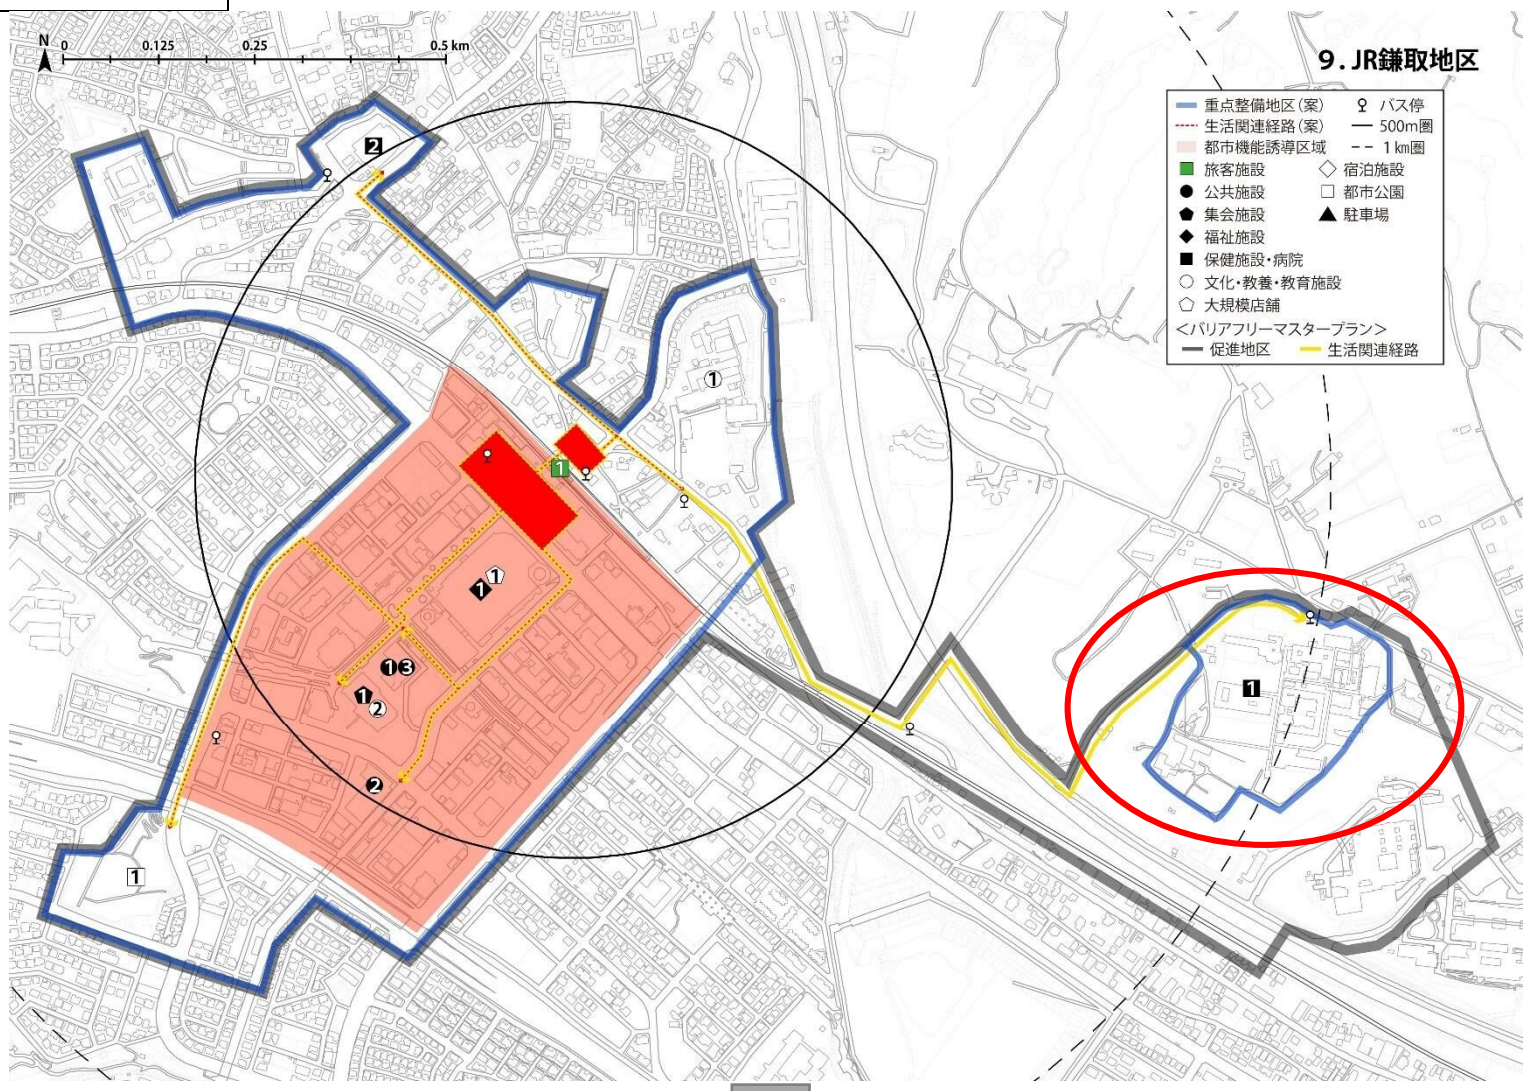

変更後

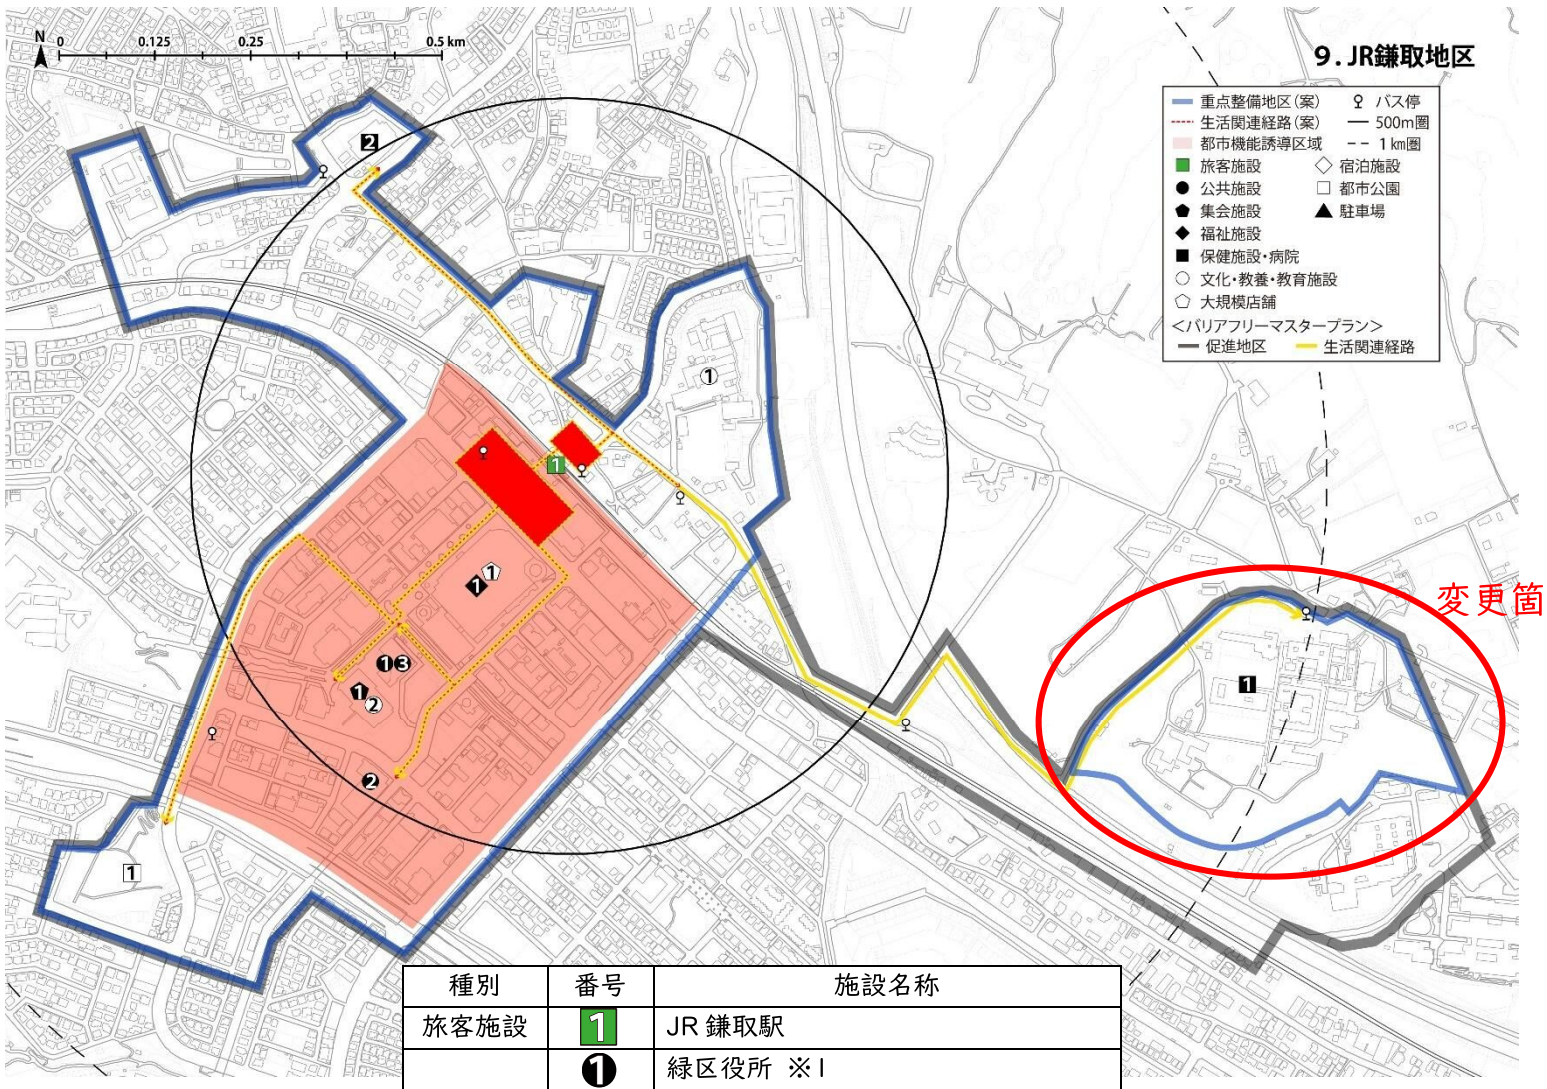

種別	番号	施設名称
旅客施設	1	JR 鎌取駅
公共施設	❶	緑区役所 ※1
	❷	千葉緑郵便局
	❸	緑市税出張所 ※1
集会施設	❶	鎌取コミュニティセンター ※2
福祉施設	❶	千葉市あんしんケアセンター鎌取 ※3
保健施設・病院	1	国立病院機構下総精神医療センター
	2	緑保健福祉センター
文化・教養・教育施設	①	県立千葉聾学校
	②	緑図書館 ※2
大規模店舗	①	イオンスタイル鎌取 ※3
都市公園	1	有吉貝塚公園

※は同一建築物内

（3） JR/モノレール都賀地区

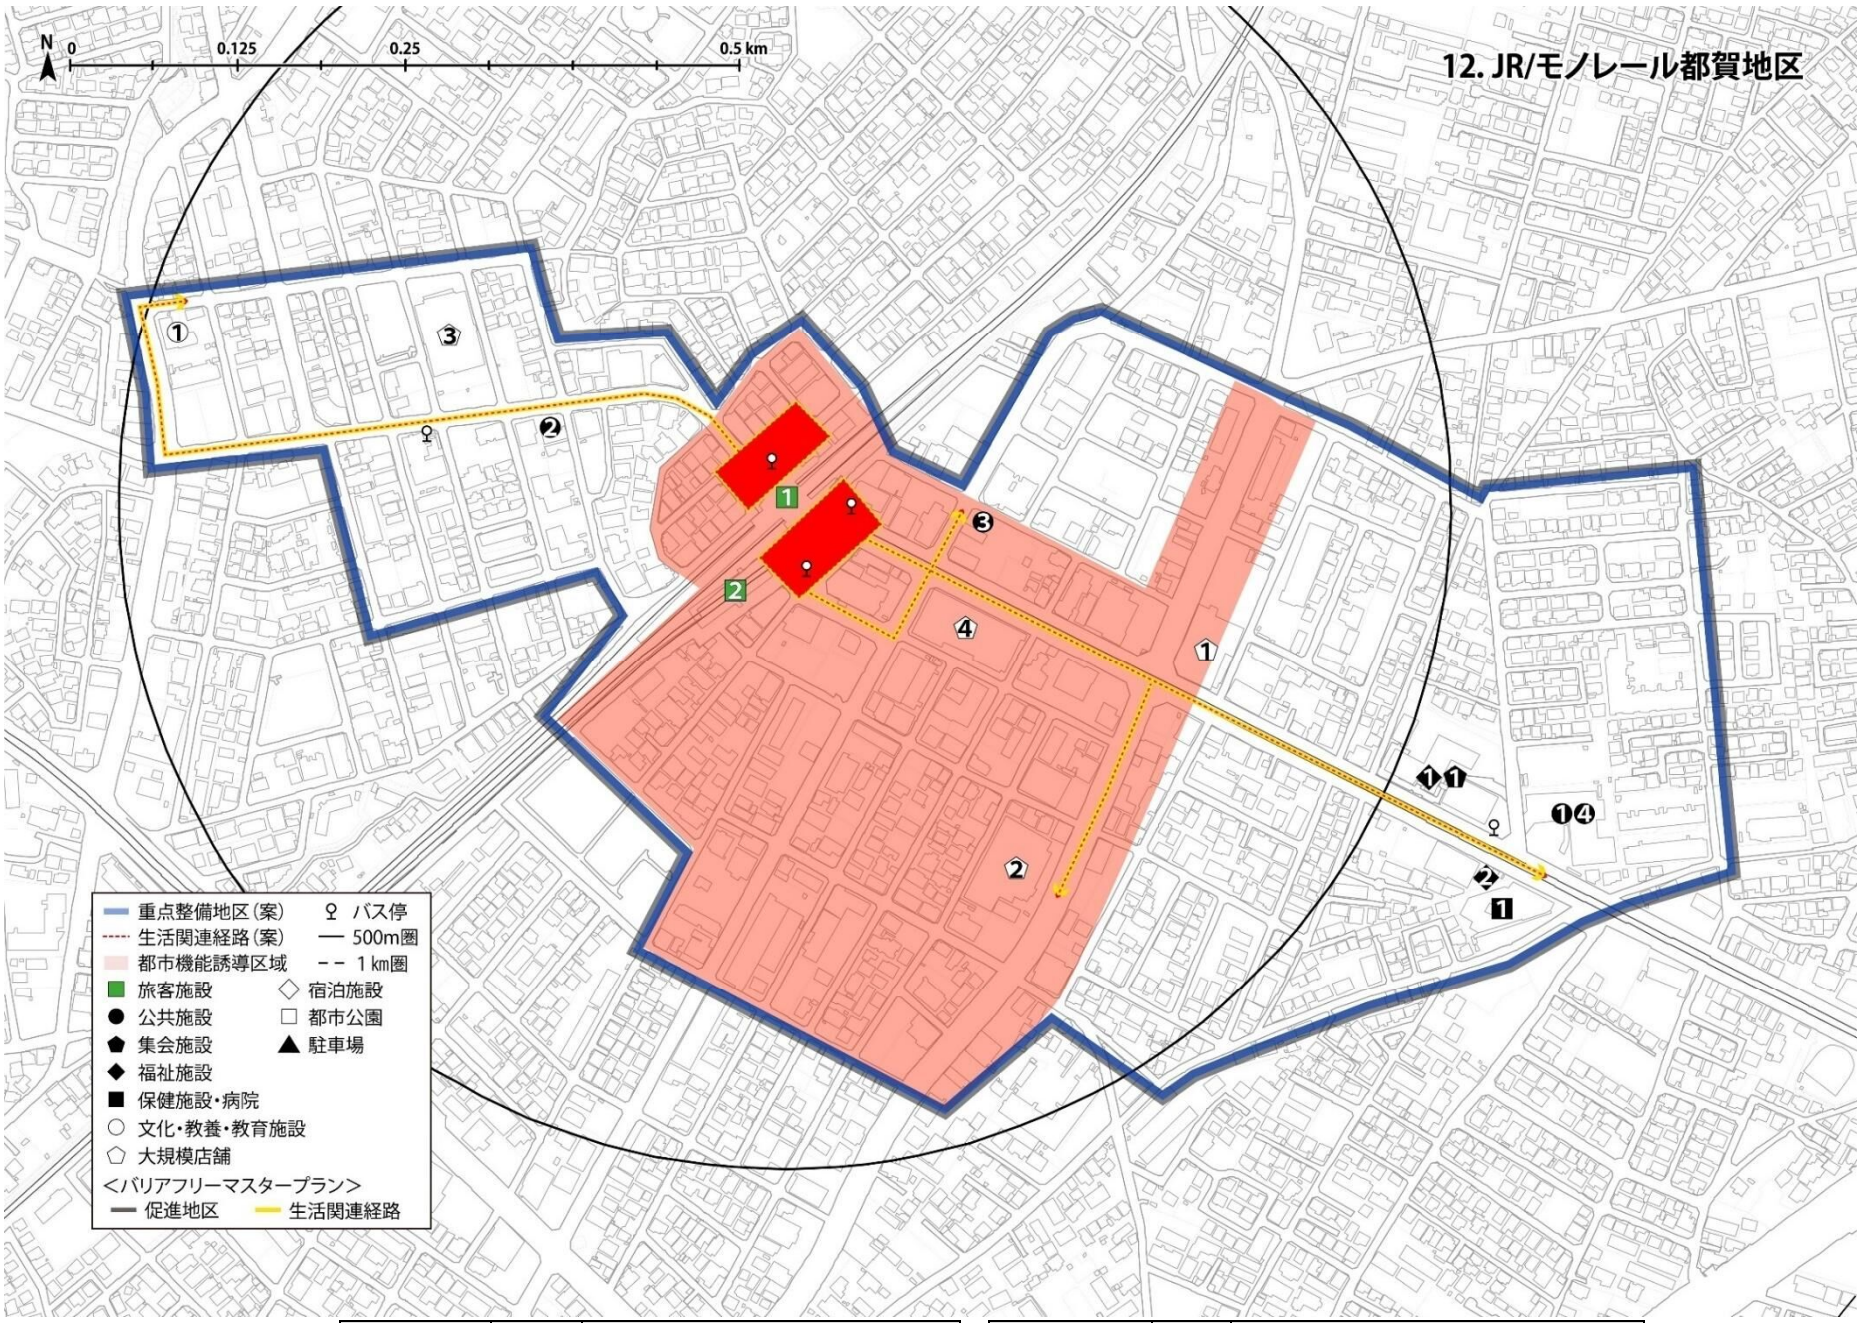

種別	番号	施設名称
旅客施設	1	JR 都賀駅
	2	モノレール都賀駅
公共施設	❶	若葉区役所 ※1
	❷	千葉西都賀郵便局
	❸	都賀駅前郵便局
	❹	東部市税事務所 ※1
集会施設	❶	都賀コミュニティセンター ※2
福祉施設	❶	都賀いきいきセンター ※2

種別	番号	施設名称
福祉施設	❷	千葉市あんしんケアセンター桜木
保健施設・病院	1	若葉保健福祉センター
文化・教養・教育施設	①	若葉図書館西都賀分館
大規模店舗	①	~~ROOM DECO 都賀本店~~ しまむら都賀店
	②	マルエツ新都賀店
	③	西友都賀店
	④	コナミスポーツクラブ都賀

※は同一建築物内