


平成十四年三月

東関東測量設計株式会社

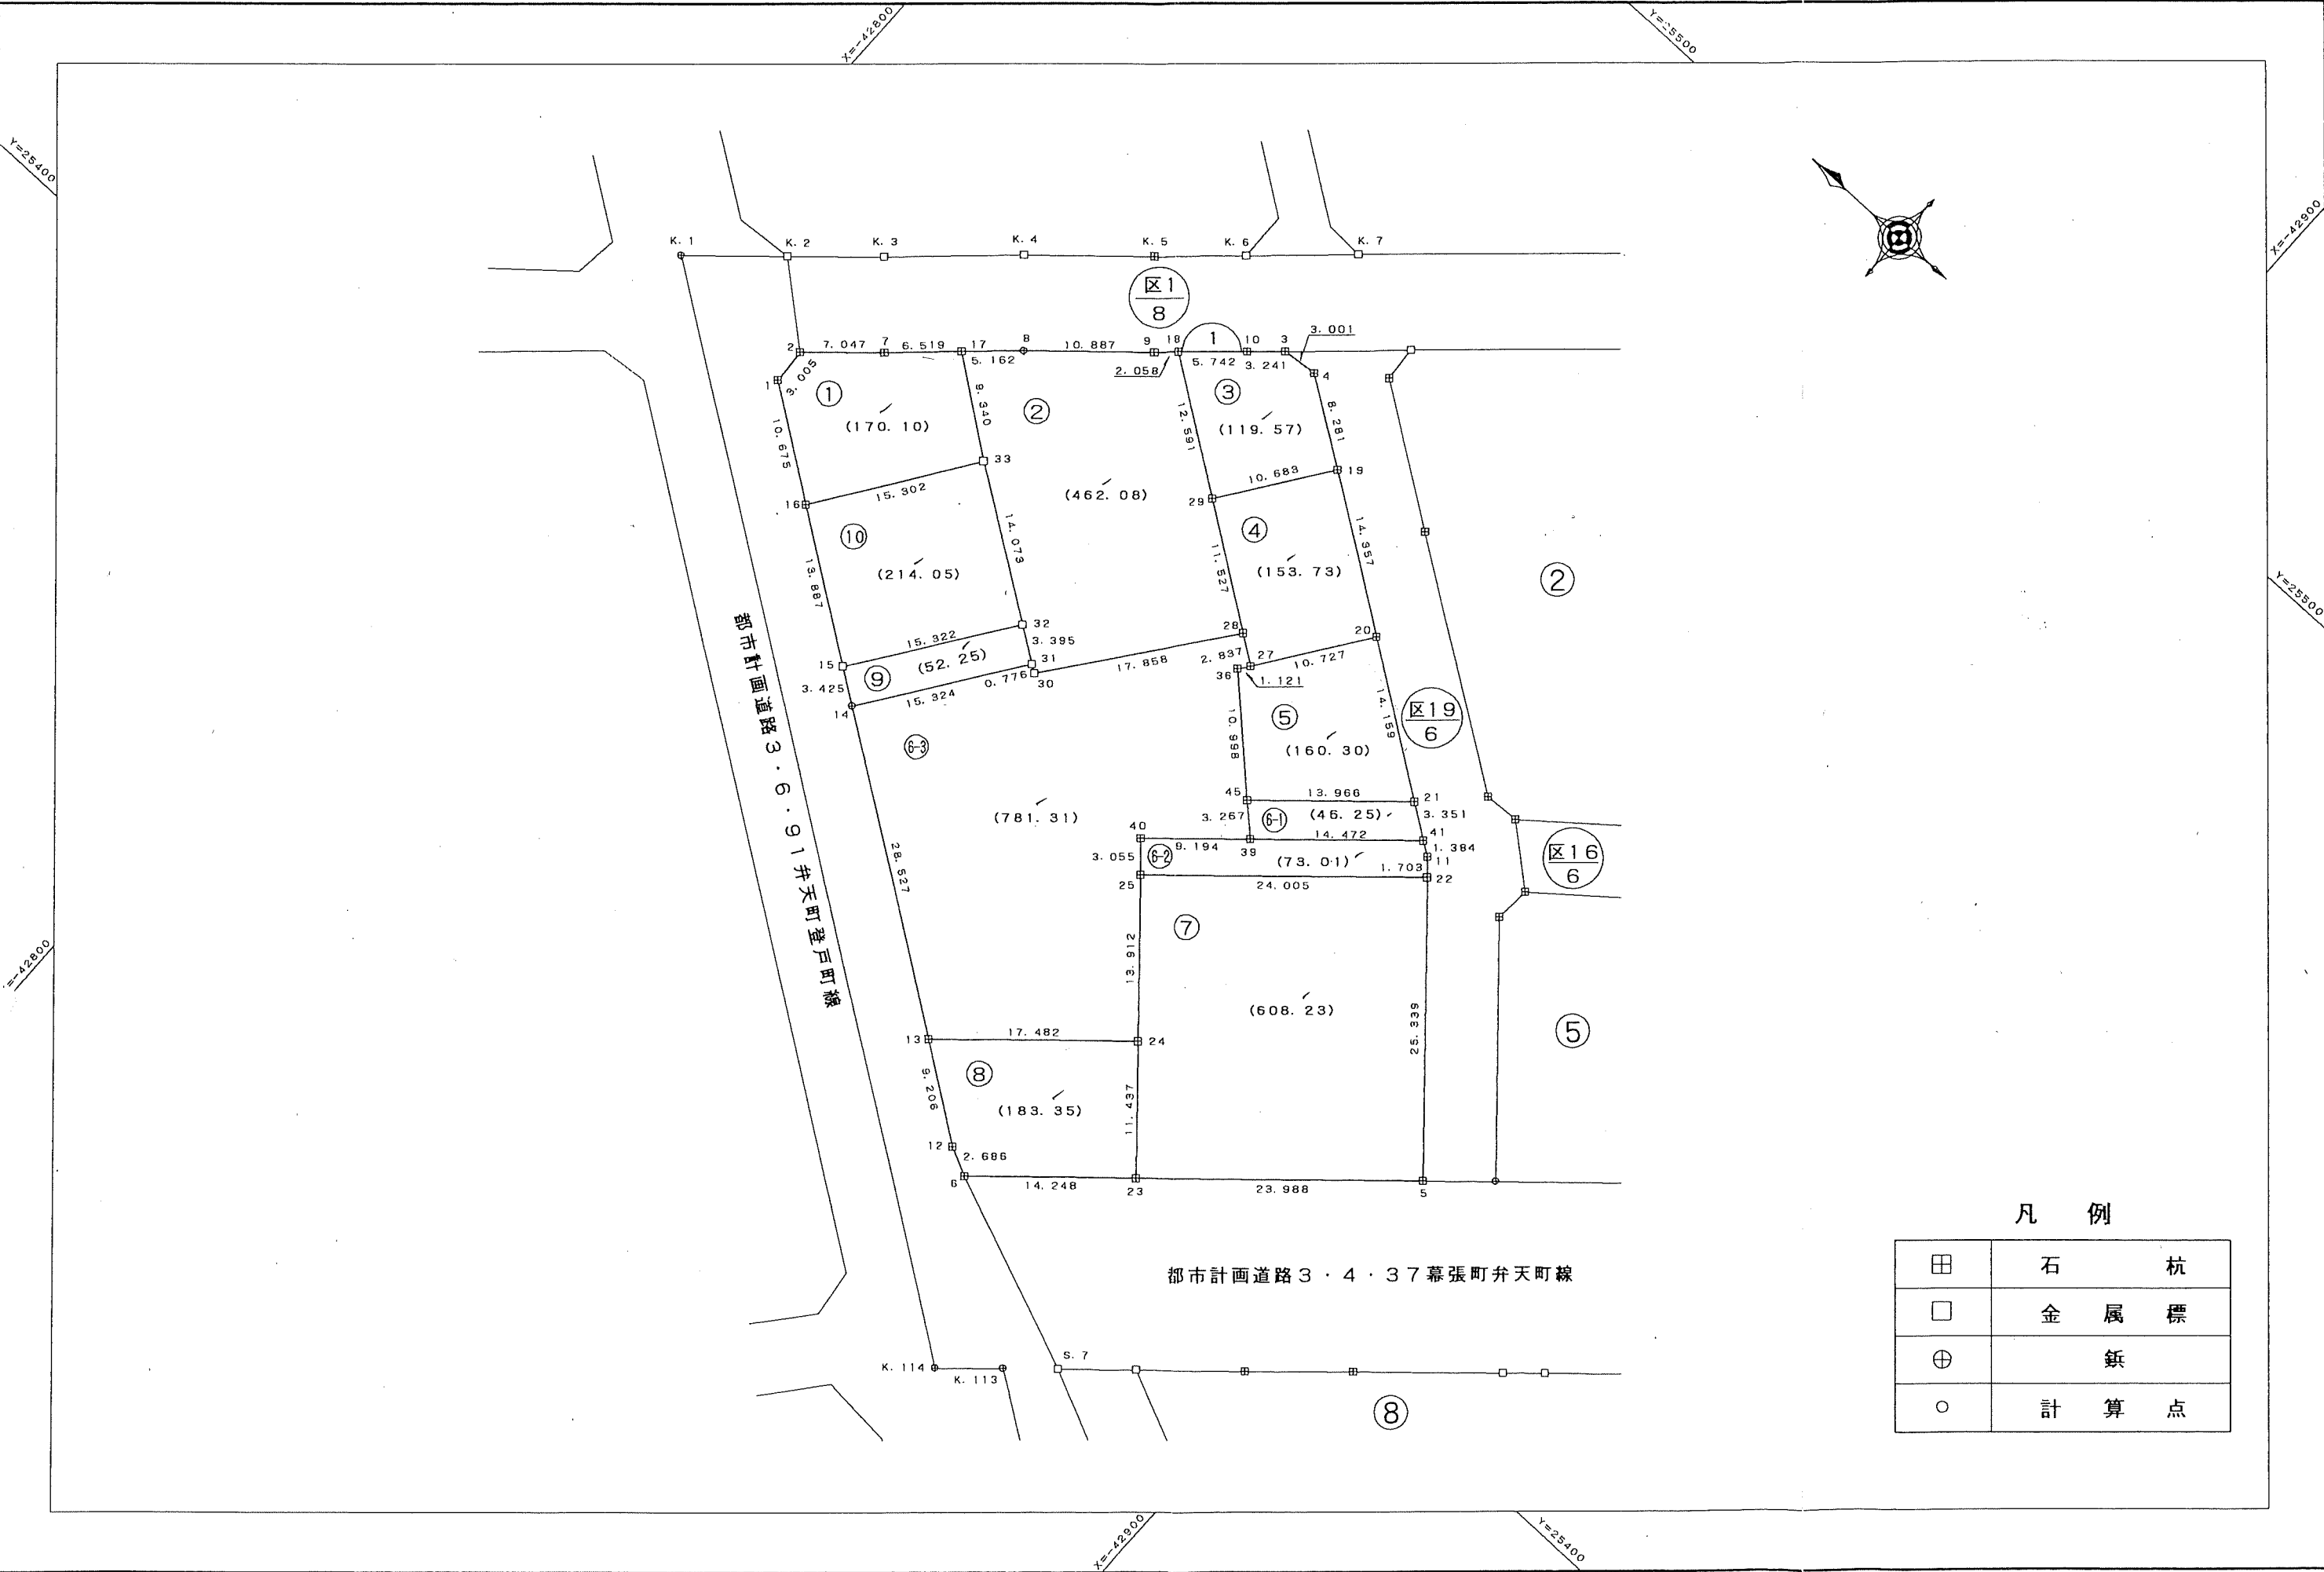

凡 例



|   |   |     |
|---|---|-----|
| 田 | 石 | 杭   |
| □ | 金 | 属 標 |
| ⊕ | 鎮 |     |
| ○ | 計 | 算 点 |

千葉市

千葉市

## 凡 例

|   |   |     |
|---|---|-----|
| 田 | 石 | 杭   |
| □ | 金 | 属 標 |
| ⊕ | 鋳 |     |
| ○ | 計 | 算 点 |

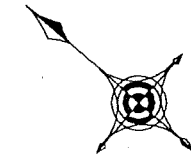
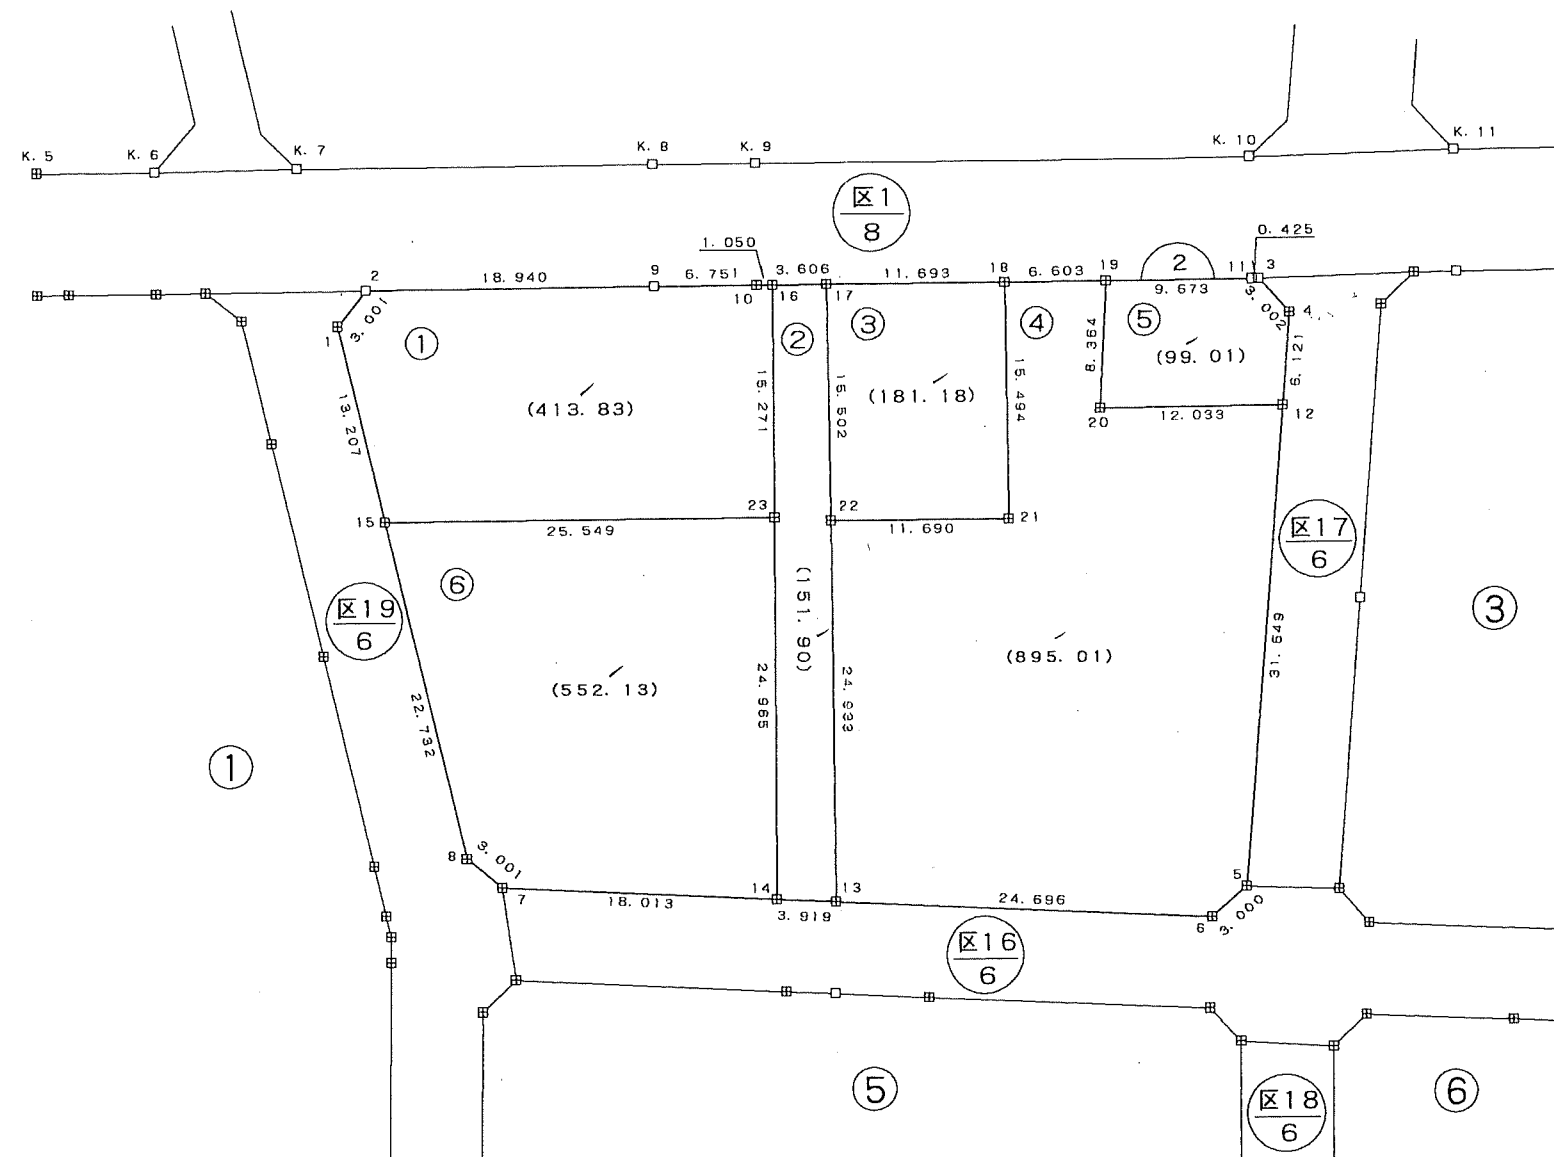


平成十四年三月

東関東測量設計株式会社

平成十四年三月

東関東測量設計株式会社

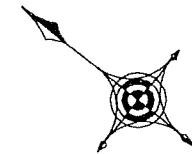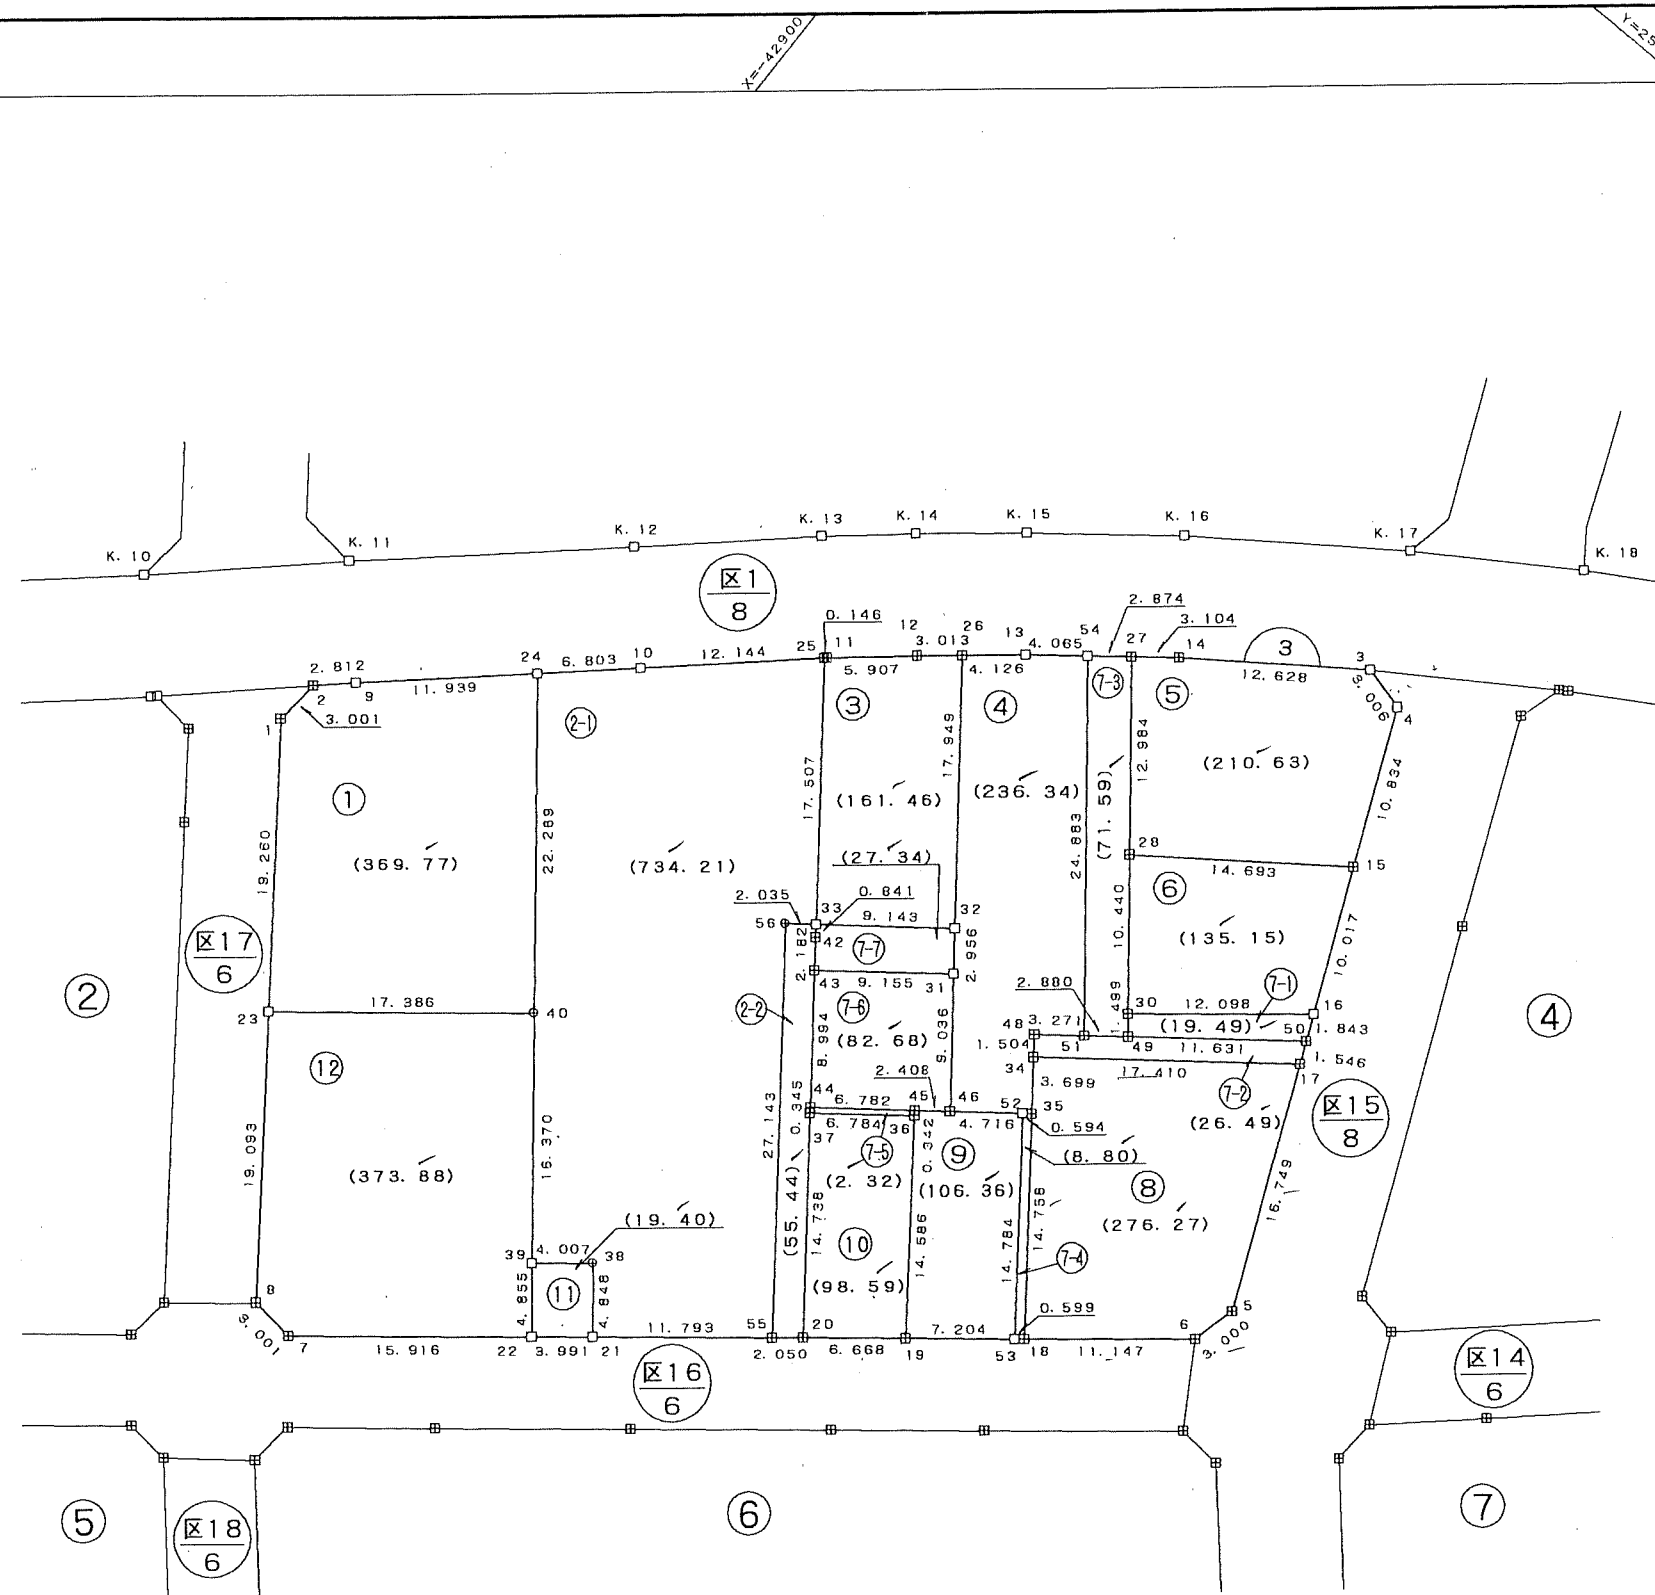

## 凡 例


|   |   |     |
|---|---|-----|
| 田 | 石 | 杭   |
| □ | 金 | 属 標 |
| ⊕ | 鋳 |     |
| ○ | 計 | 算 点 |

東関東測量設計株式会社



|   |   |     |
|---|---|-----|
| 田 | 石 | 杭   |
| □ | 金 | 属 標 |
| ⊕ | 鋌 |     |
| ○ | 計 | 算 点 |

平成十四年三月

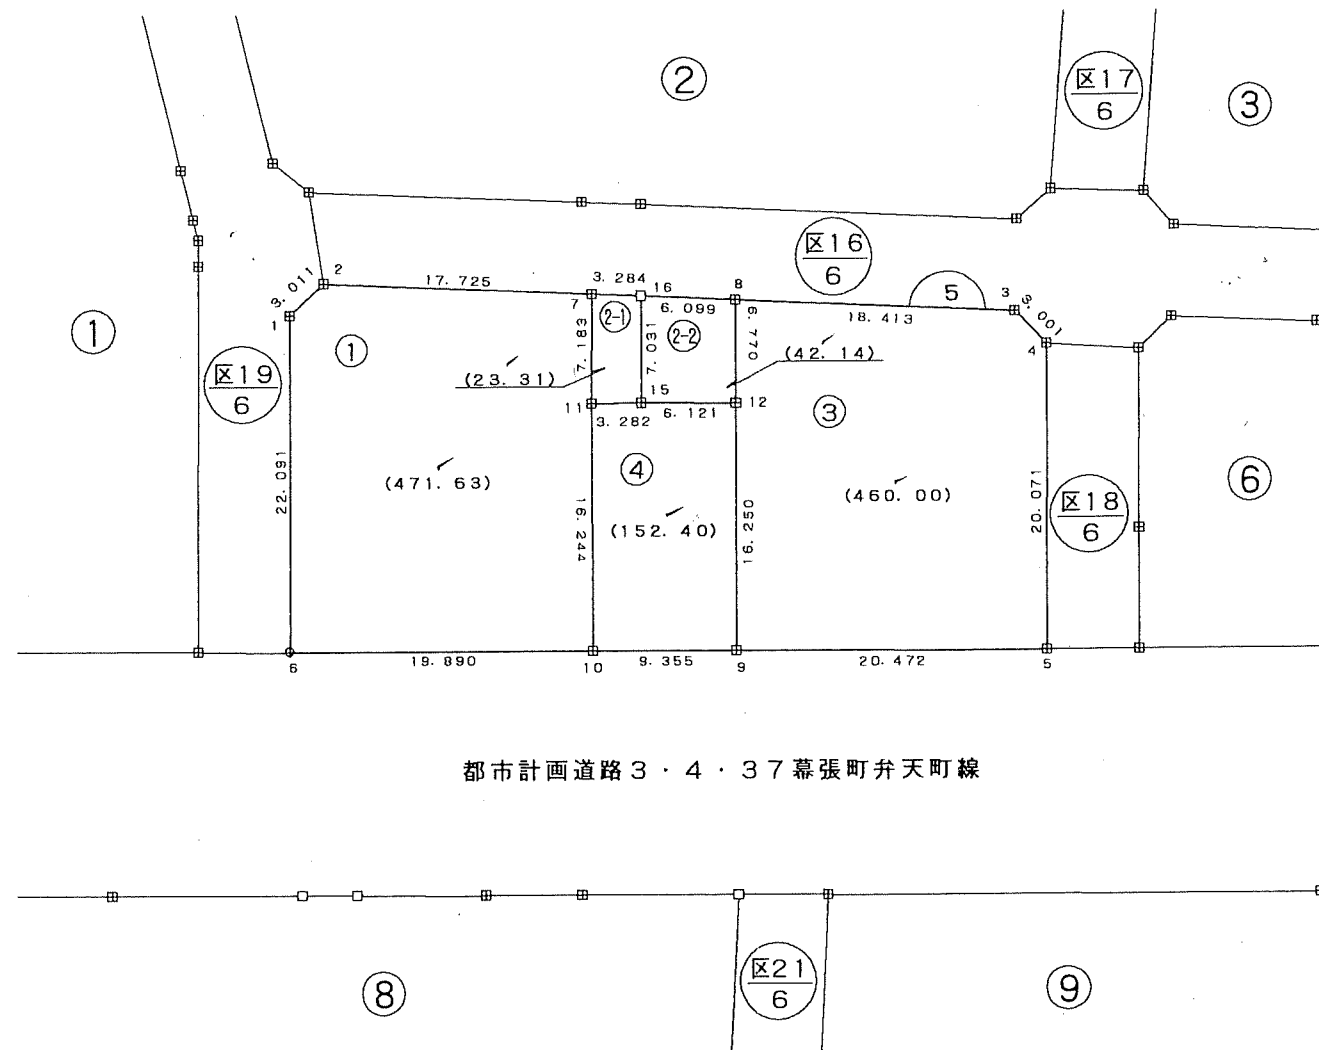

都市計画道路 3・4・37 幕張町弁天町線


凡 例

|   |       |
|---|-------|
| 田 | 石 杭   |
| □ | 金 属 標 |
| ⊕ | 鉄     |
| ○ | 計 算 点 |


千葉市

東関東測量設計株式会社

平成十四年三月

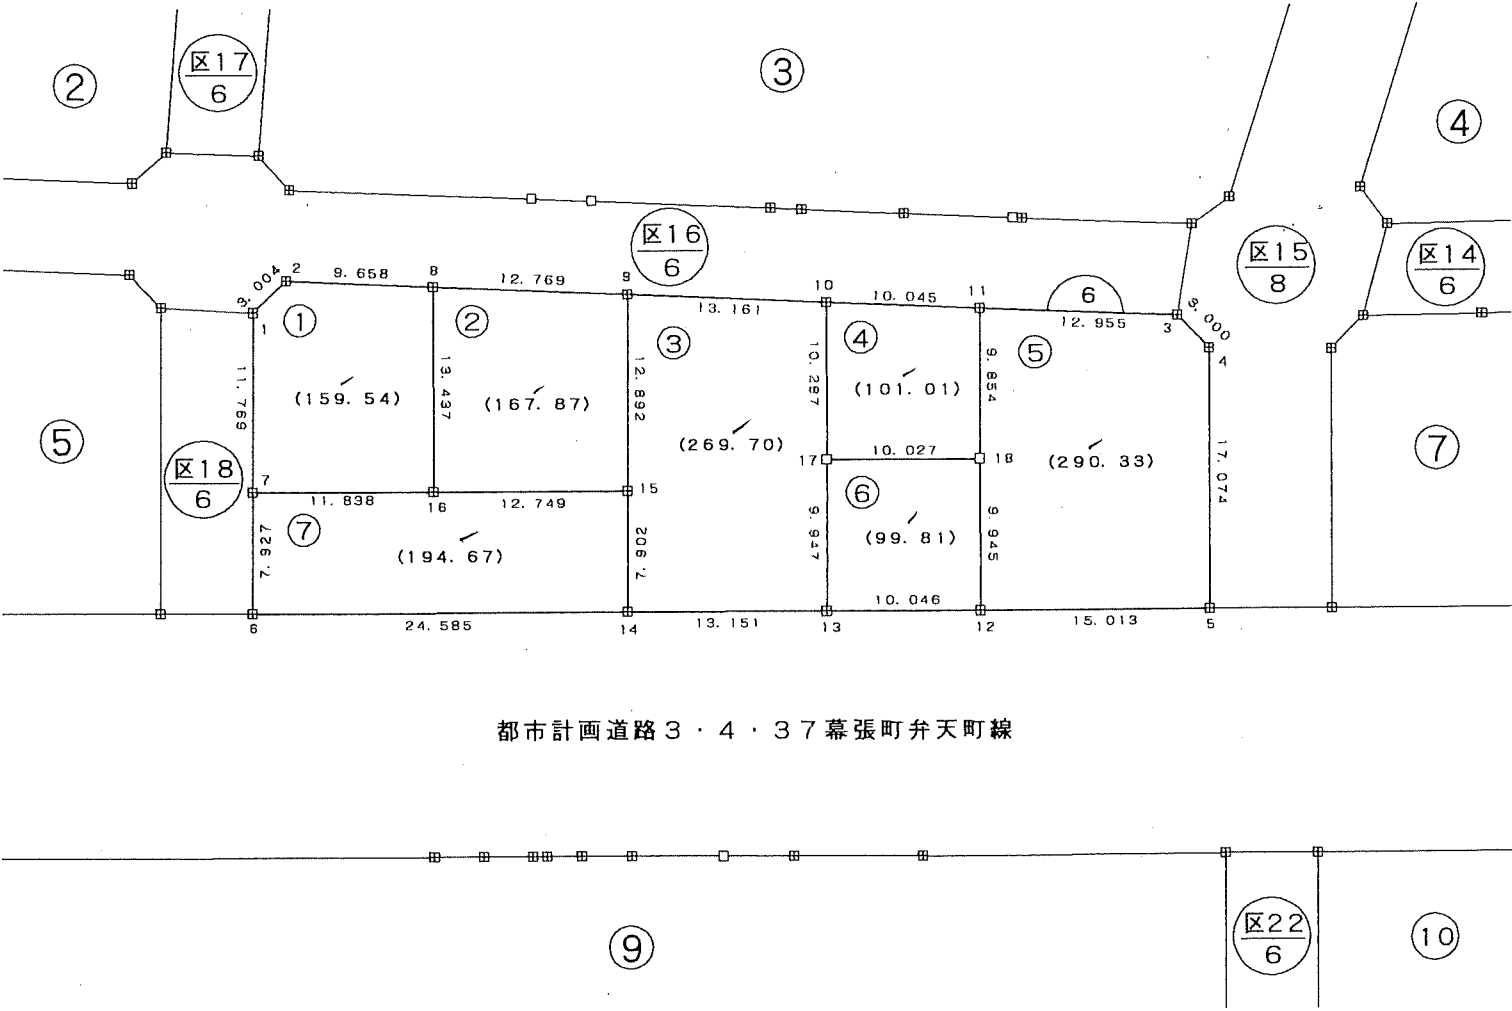

都市計画道路 3・4・37 幕張町弁天町線

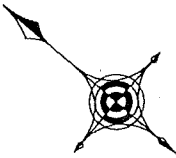


凡 例

|   |   |     |
|---|---|-----|
| 田 | 石 | 杭   |
| □ | 金 | 属 標 |
| ⊕ | 鉄 |     |
| ○ | 計 | 算 点 |

千葉市

東関東測量設計株式会社

平成十四年三月

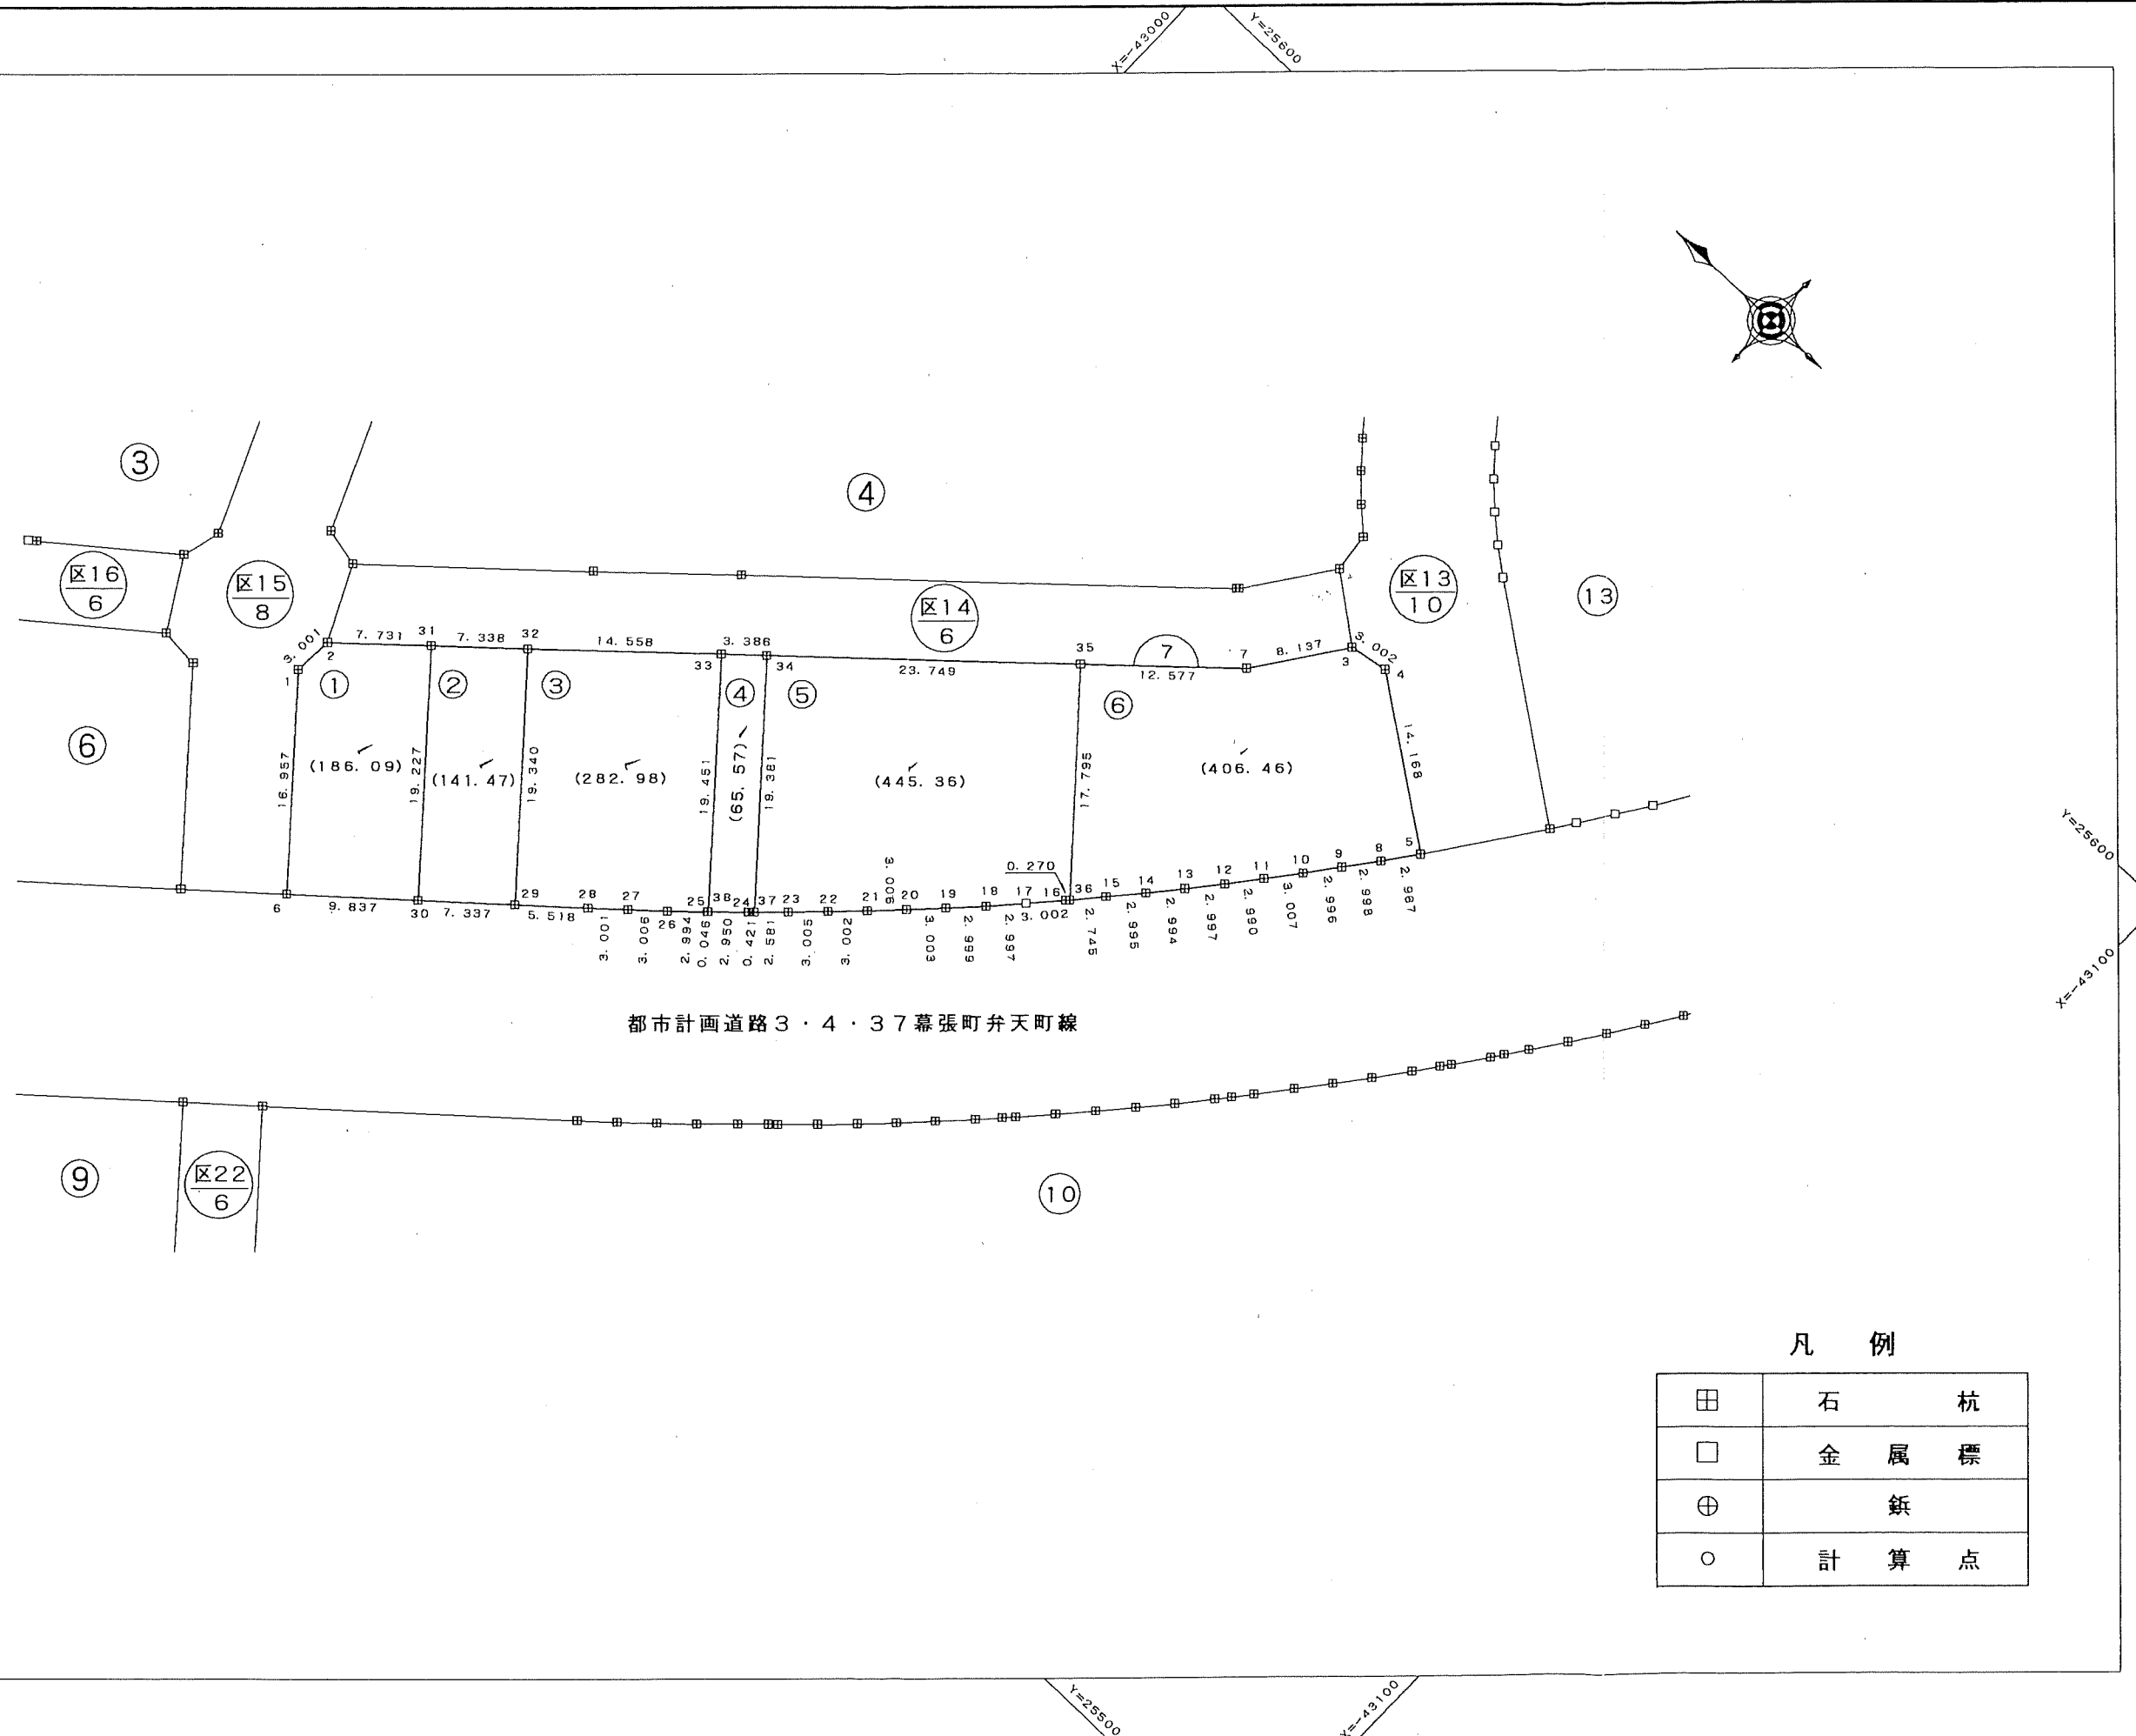


千葉市

東関東測量設計株式会社

平成十四年三月

東関東測量設計株式会社


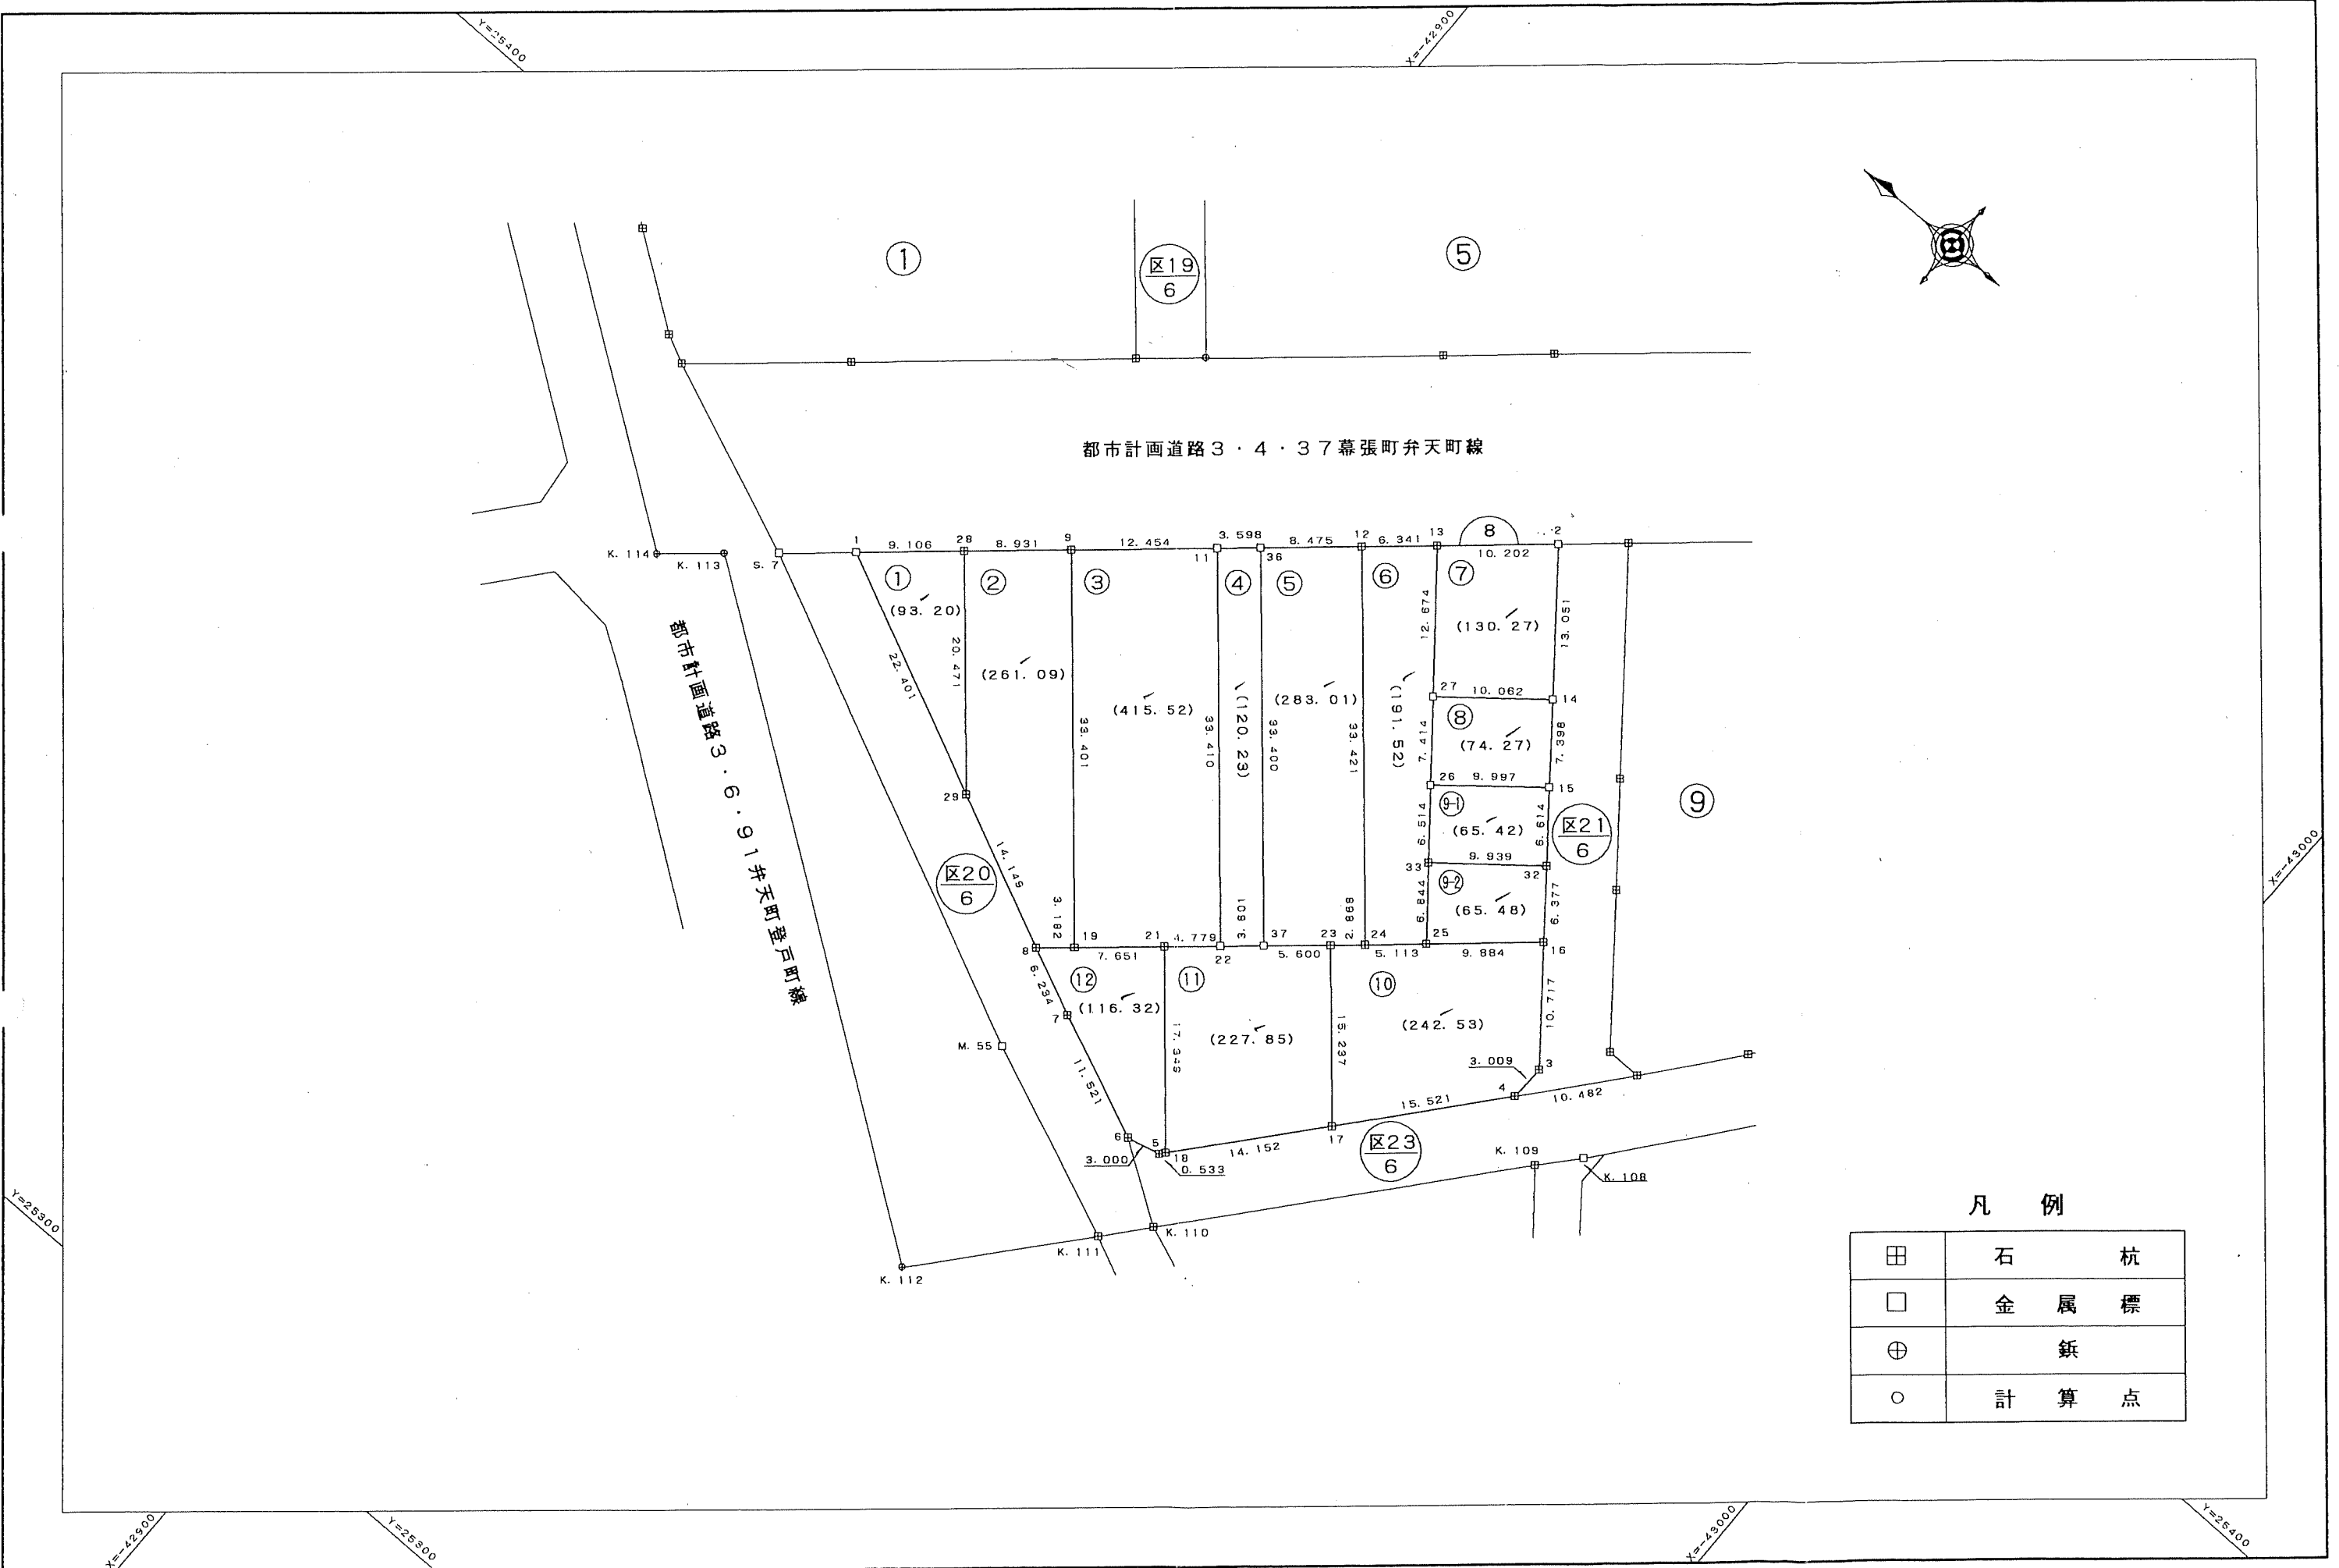


千葉市



平成十四年三月

東関東測量設計株式会社

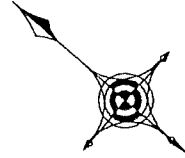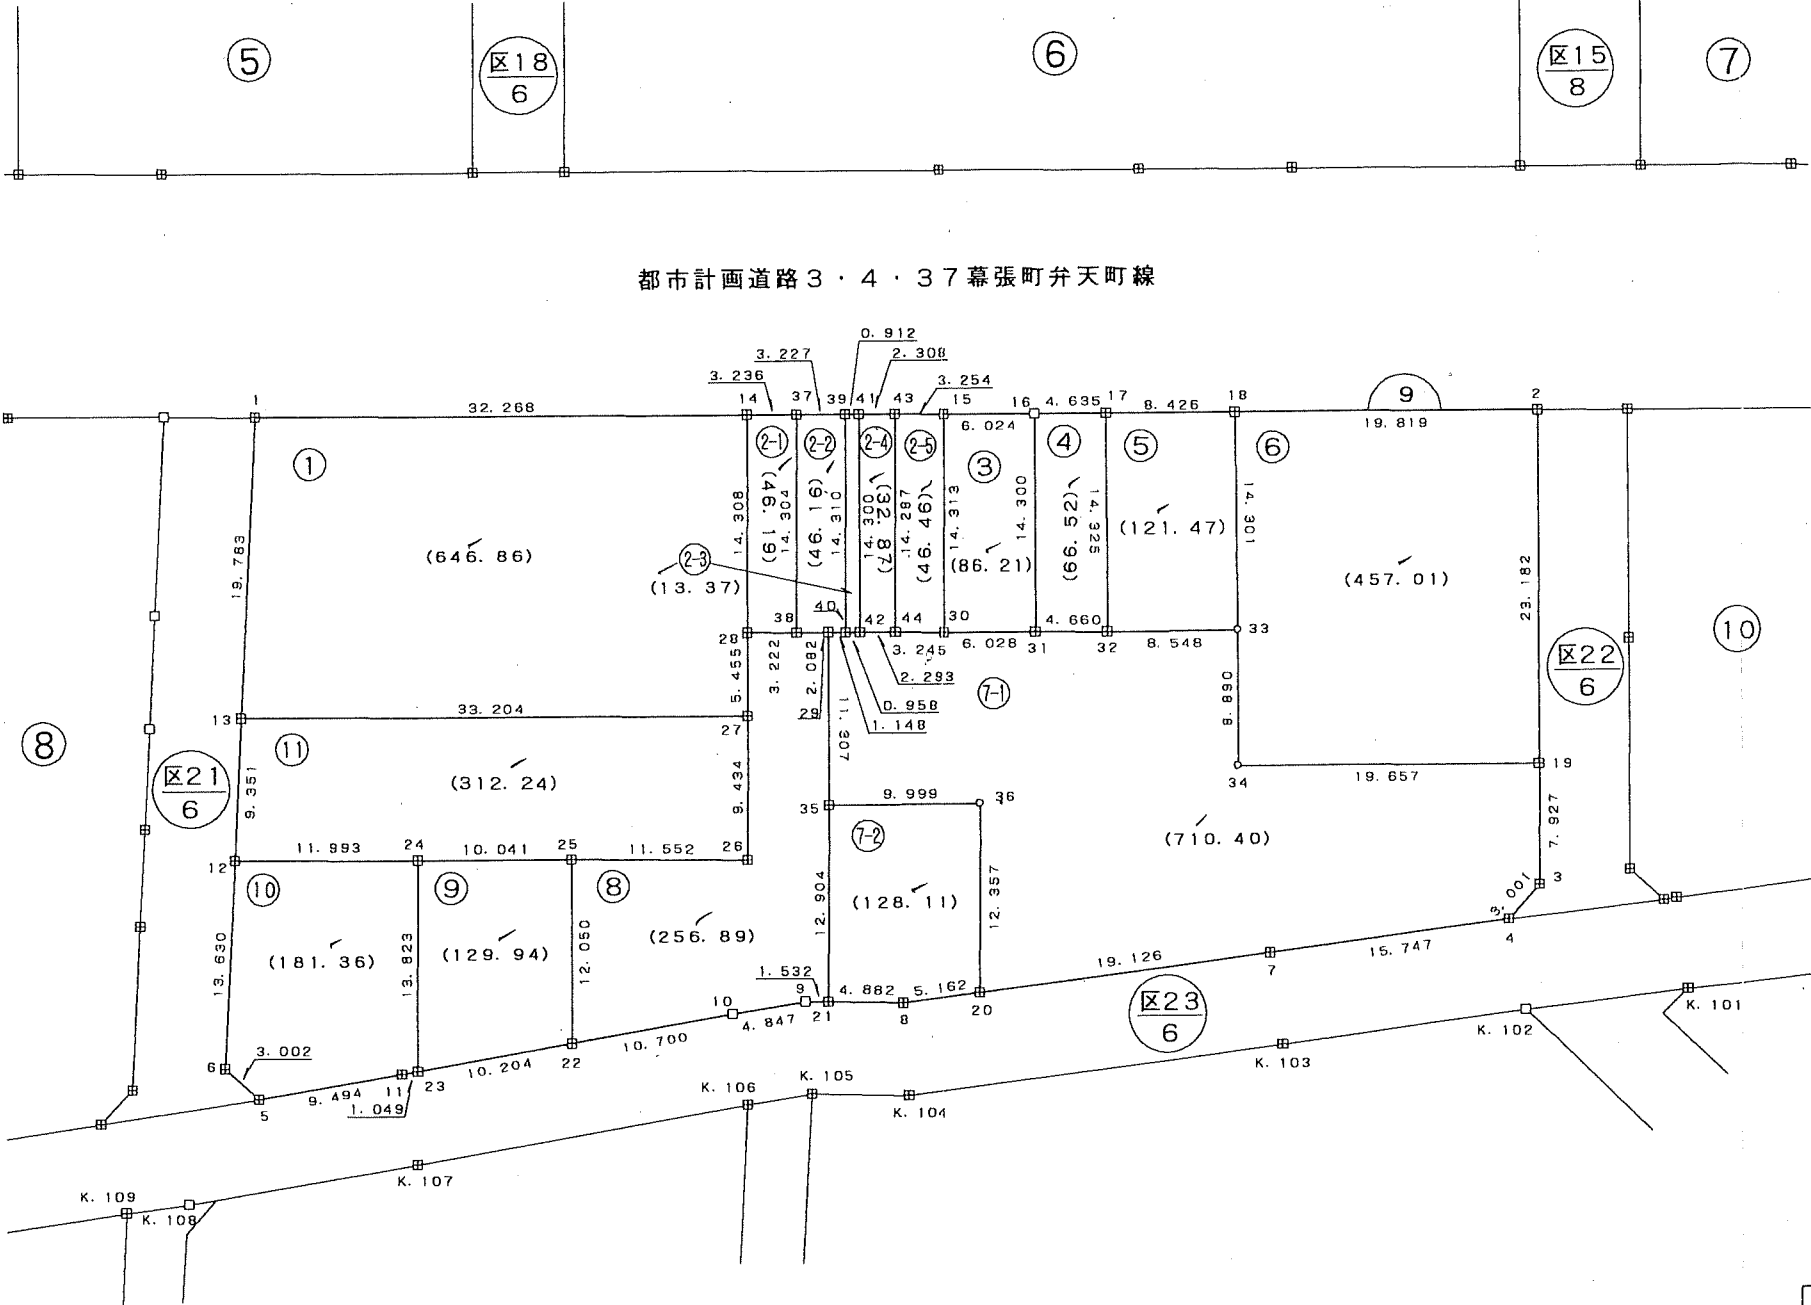


凡 例

|   |       |
|---|-------|
| 田 | 石 杭   |
| □ | 金 属 標 |
| ⊕ | 鉄     |
| ○ | 計 算 点 |

千葉市


平成十四年三月

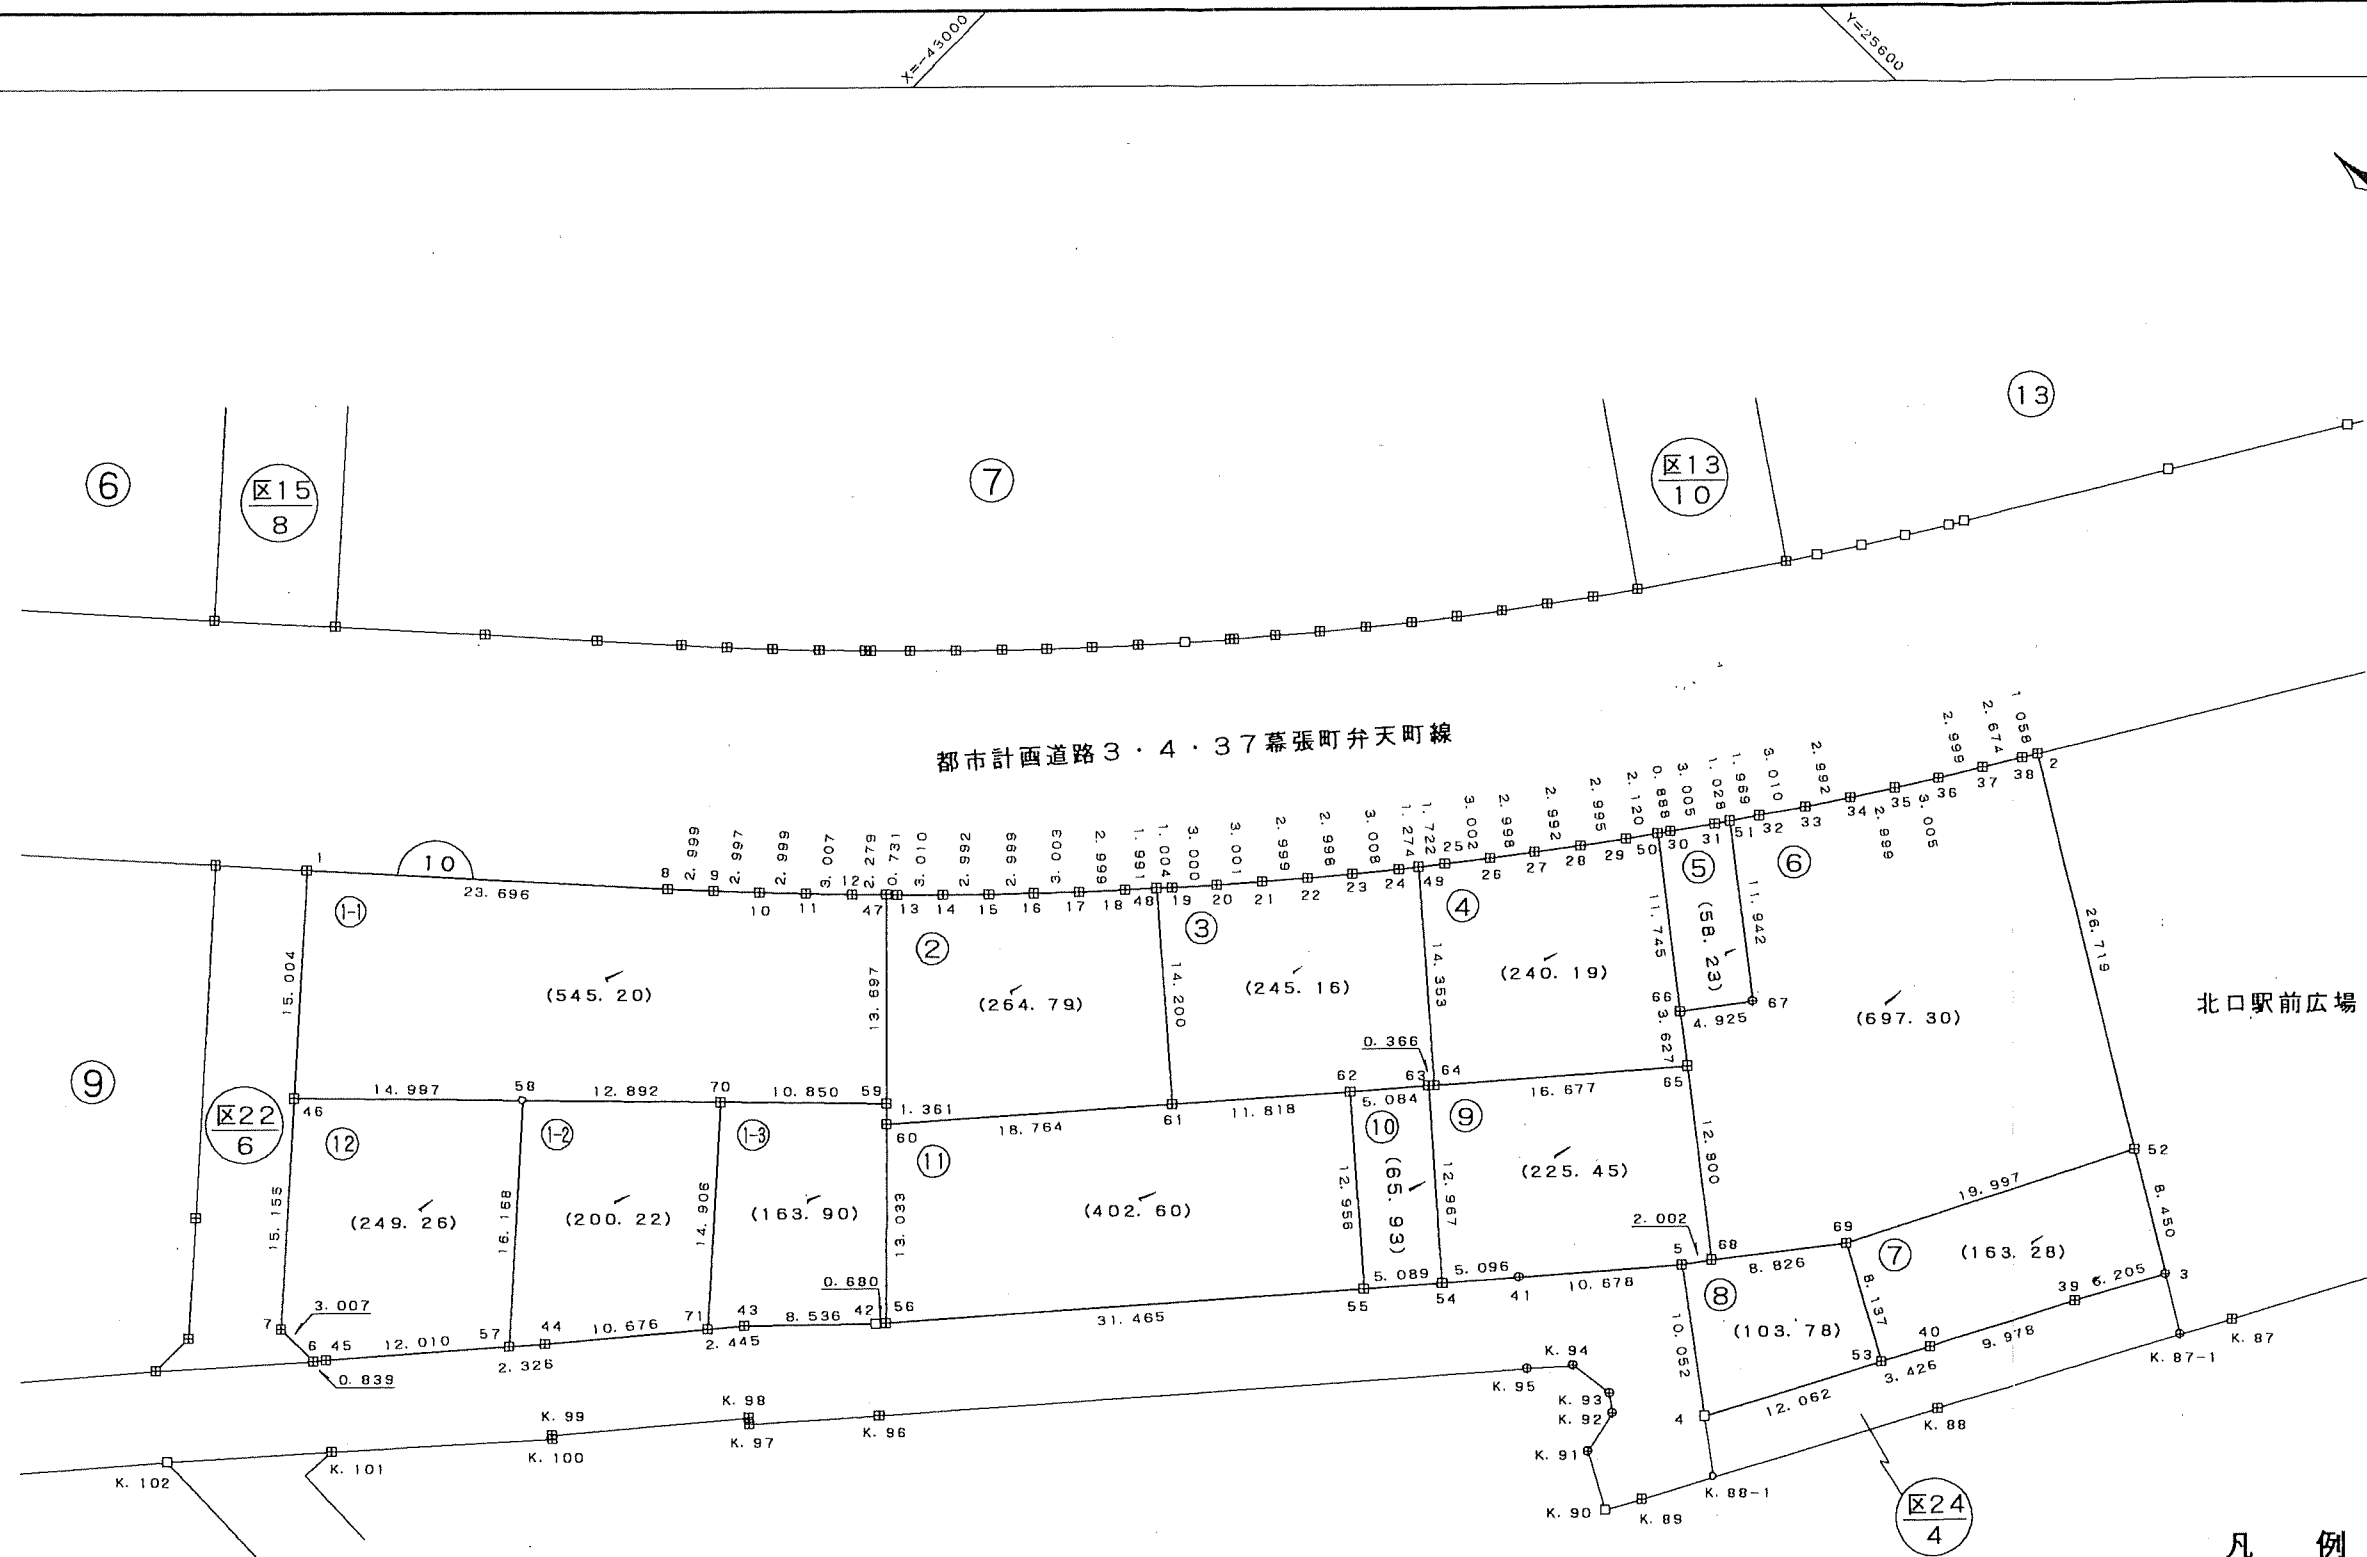

凡 例

|   |       |     |
|---|-------|-----|
| 田 | 石     | 杭   |
| □ | 金     | 属 標 |
| ⊕ | 鉄     |     |
| ○ | 計 算 点 |     |

平成十四年三月

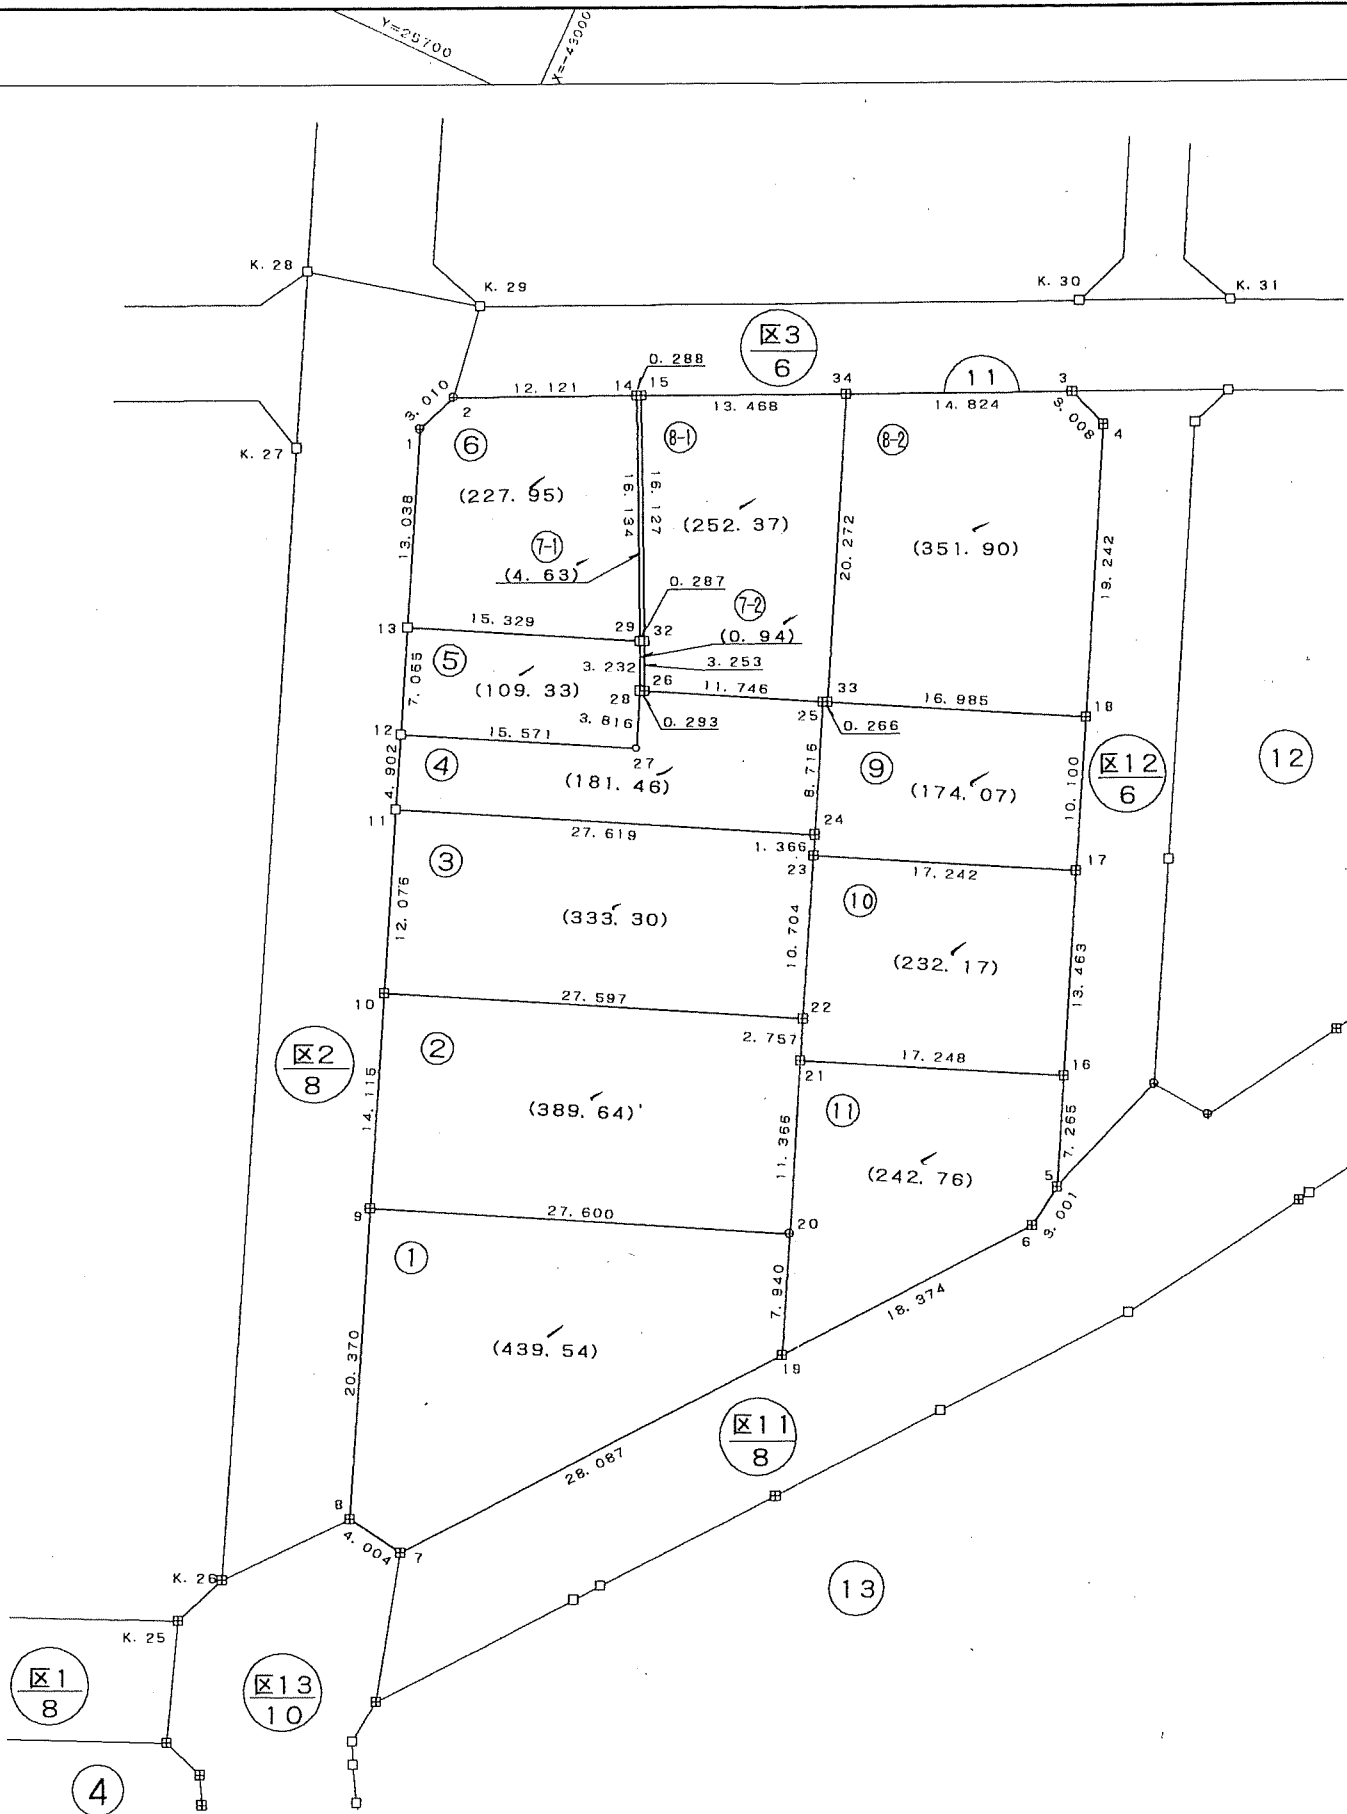


凡 例

|   |       |     |
|---|-------|-----|
| 田 | 石     | 杭   |
| □ | 金     | 属 標 |
| ⊕ | 鉄     |     |
| ○ | 計 算 点 |     |

東関東測量設計株式会社

千葉市

平成十四年三月

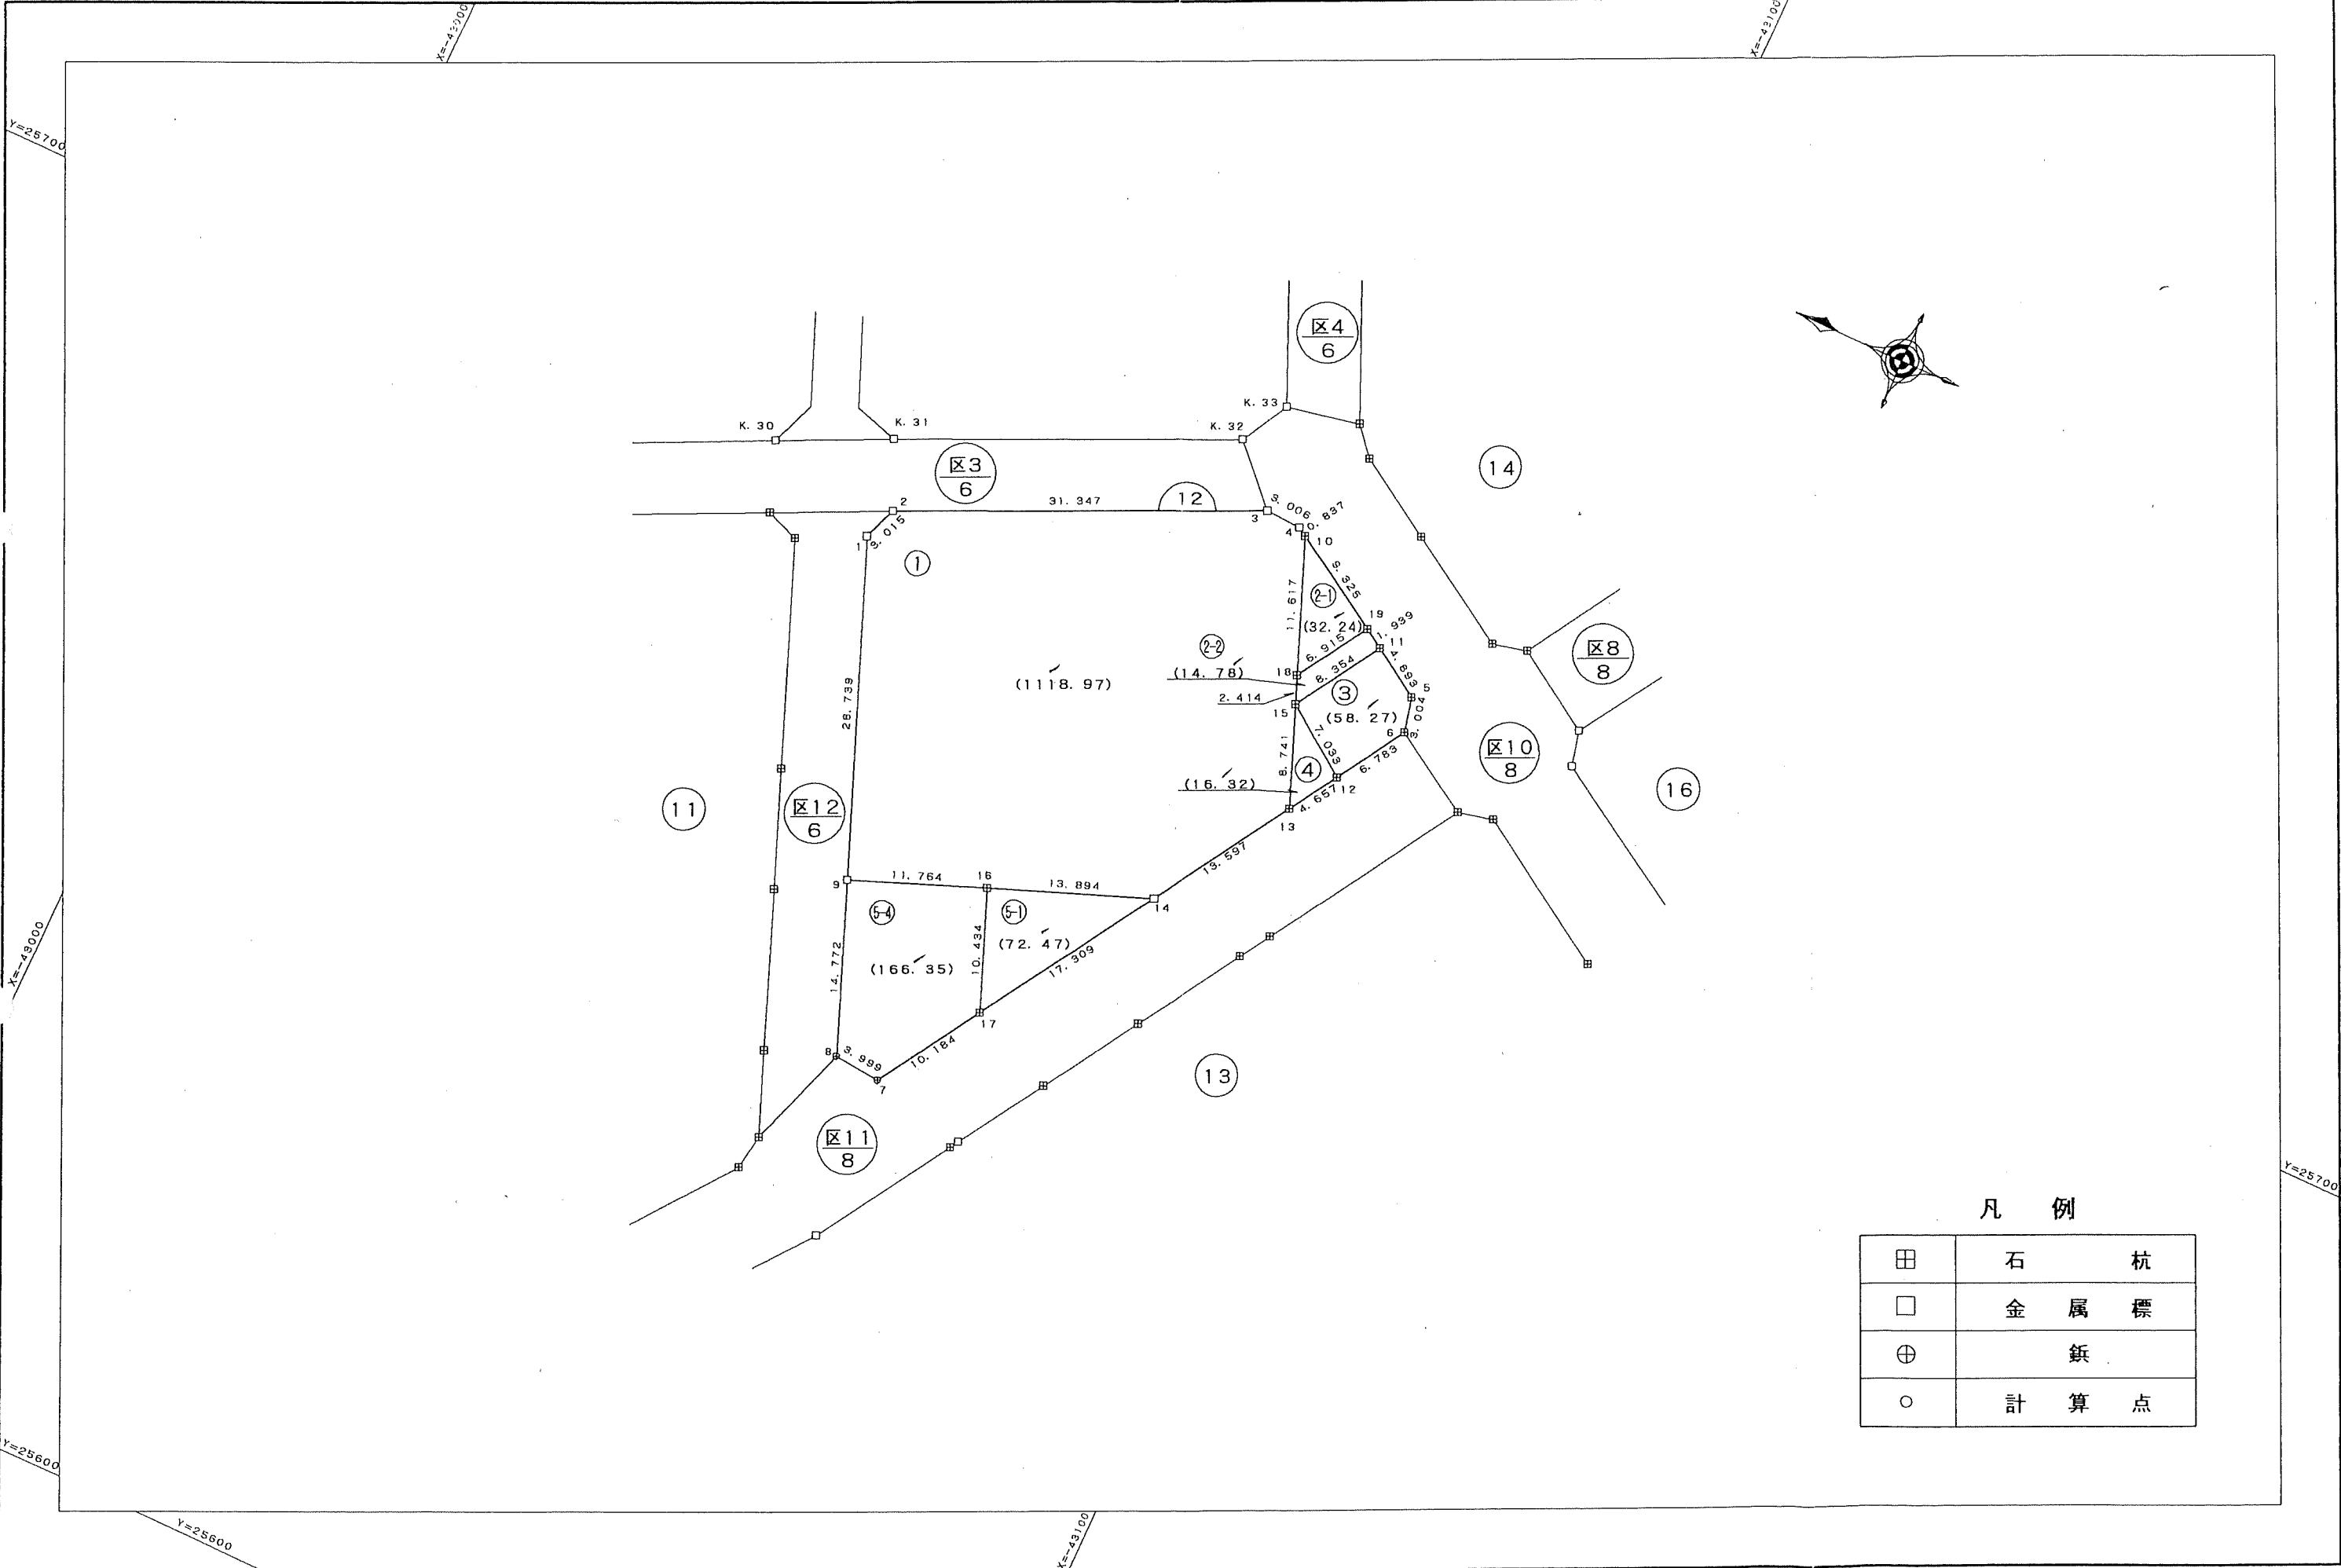


凡 例

|   |   |     |
|---|---|-----|
| 田 | 石 | 杭   |
| □ | 金 | 属 標 |
| ⊕ | 鉋 |     |
| ○ | 計 | 算 点 |


千葉市

東関東測量設計株式会社

平成十四年三月

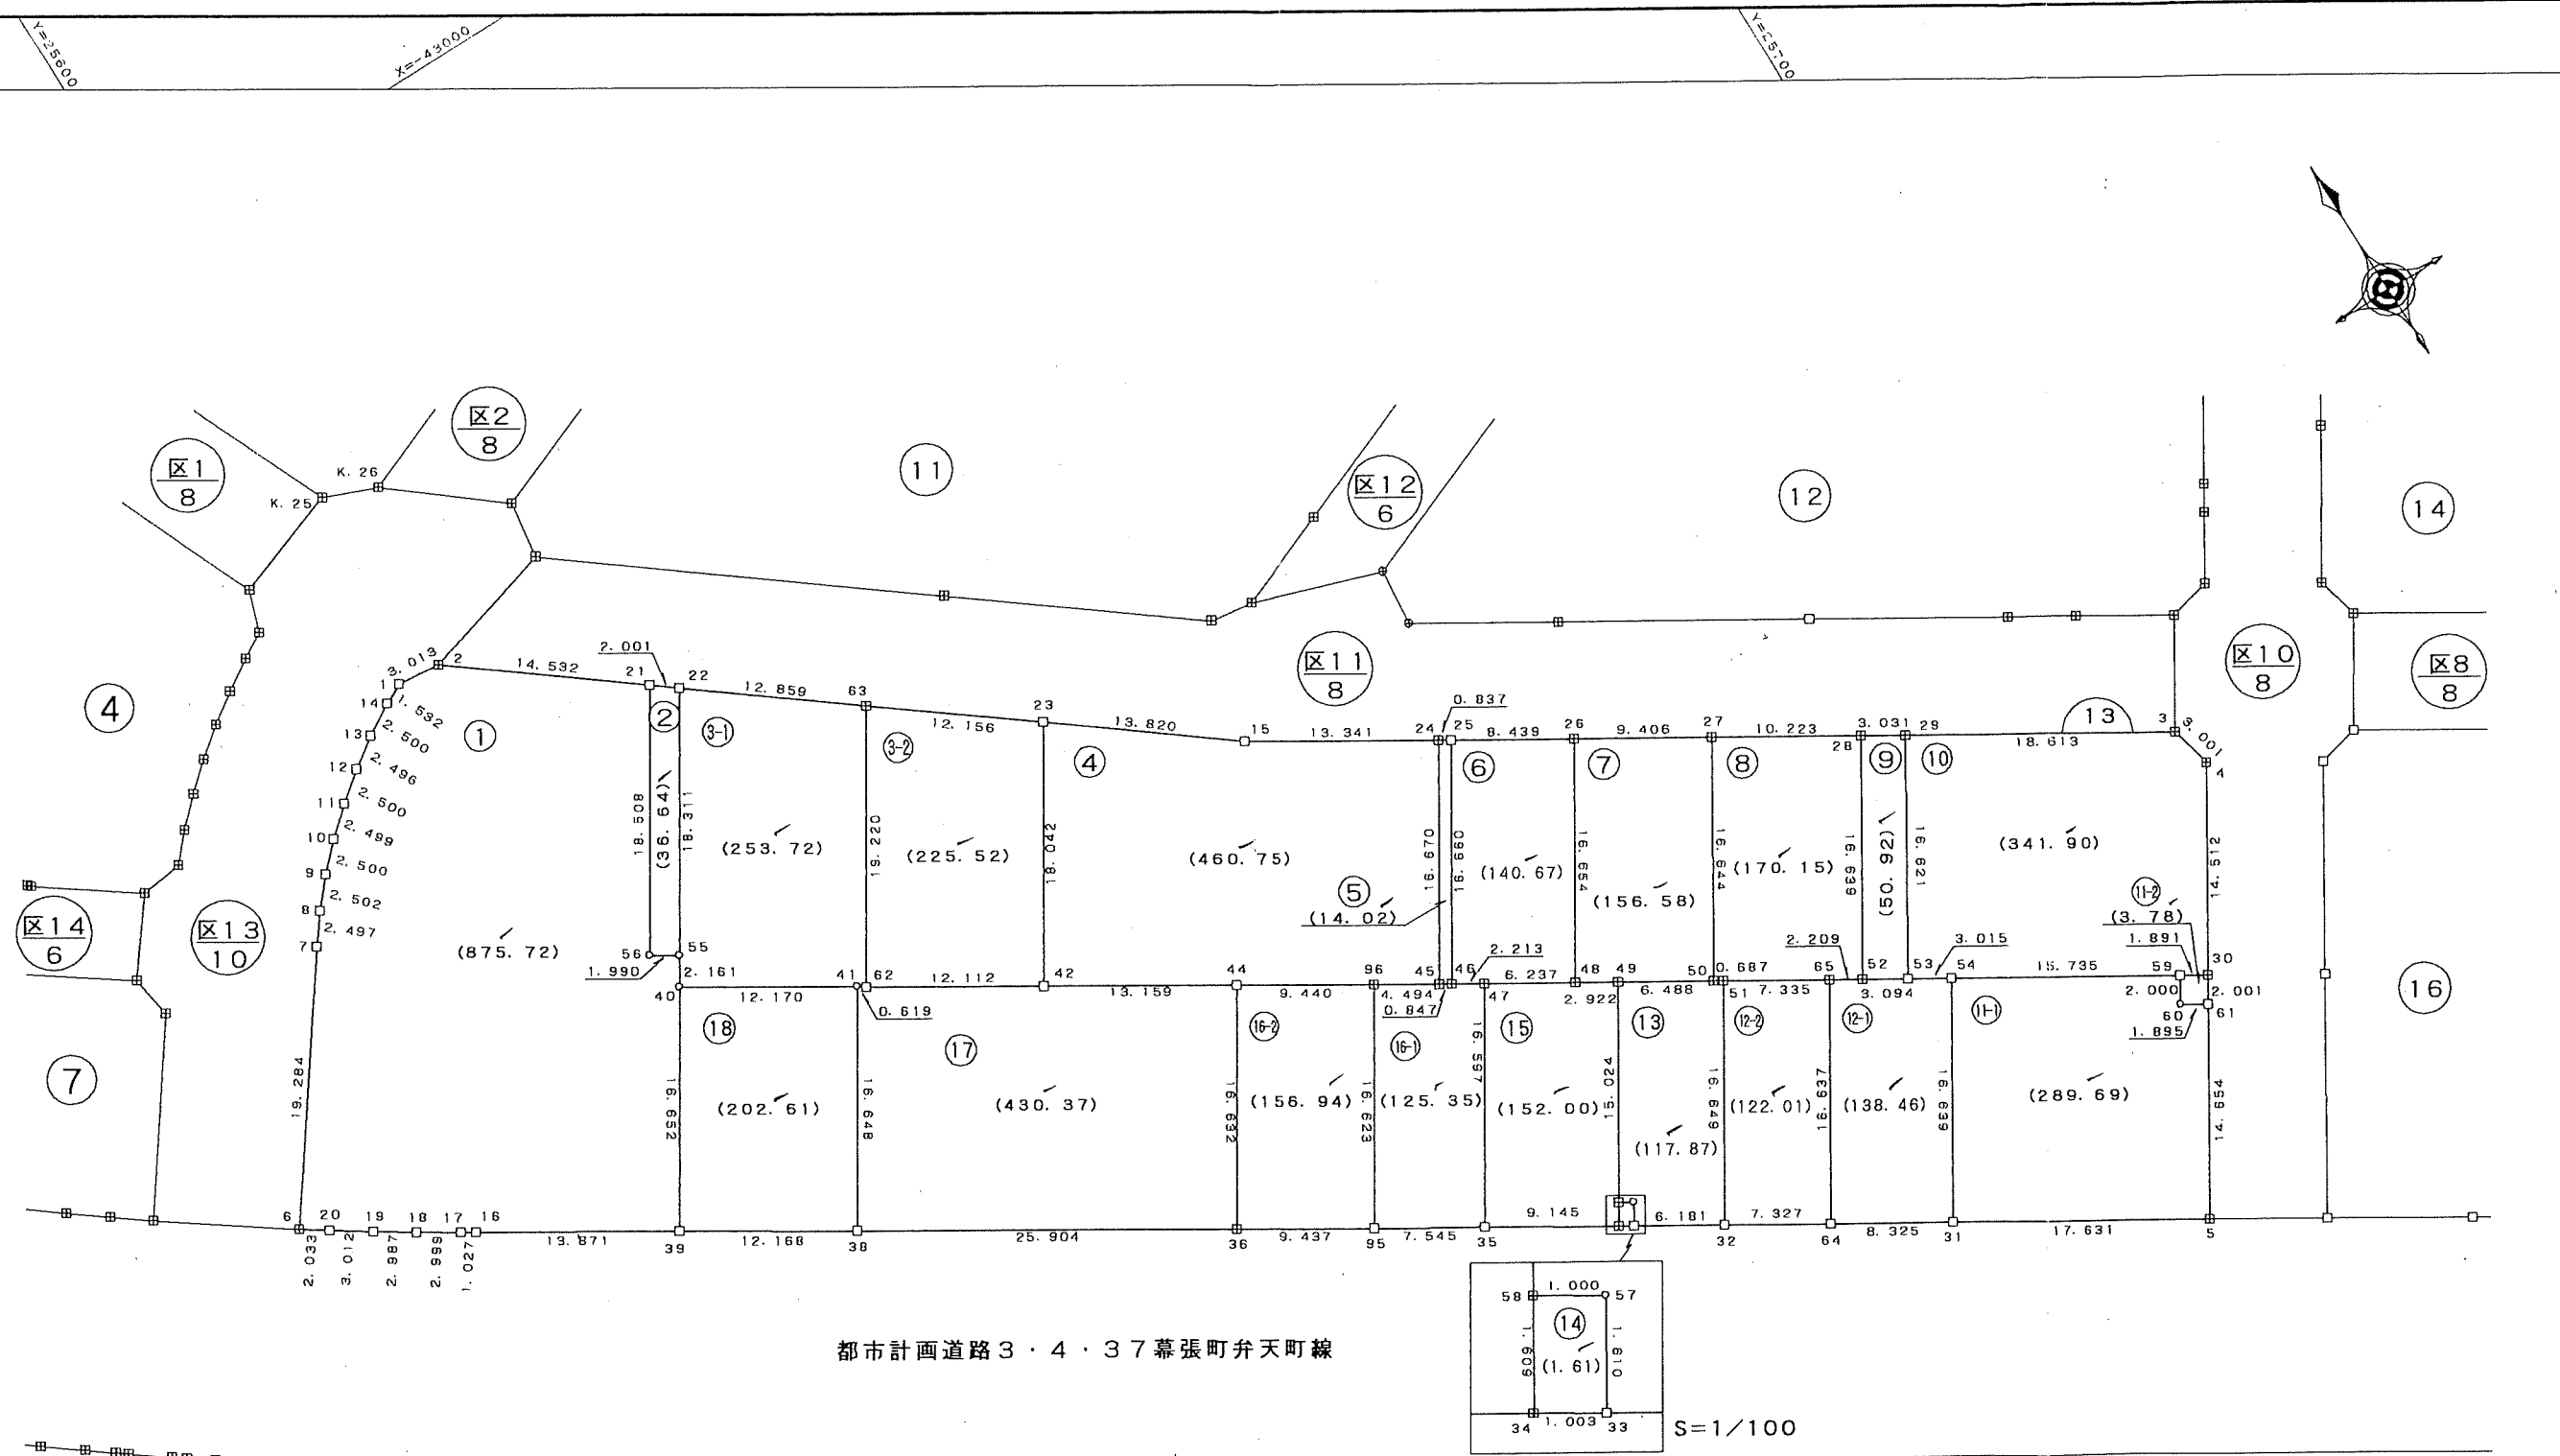

都市計画道路 3・4・37 幕張町弁天町線

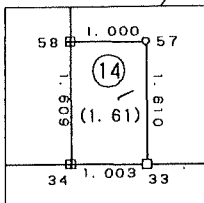

S=1/100

北口駅前広場


凡 例

|   |       |     |
|---|-------|-----|
| 田 | 石     | 杭   |
| □ | 金     | 属 標 |
| ⊕ | 鉄     |     |
| ○ | 計 算 点 |     |

東関東測量設計株式会社

千葉市

平成十四年三月

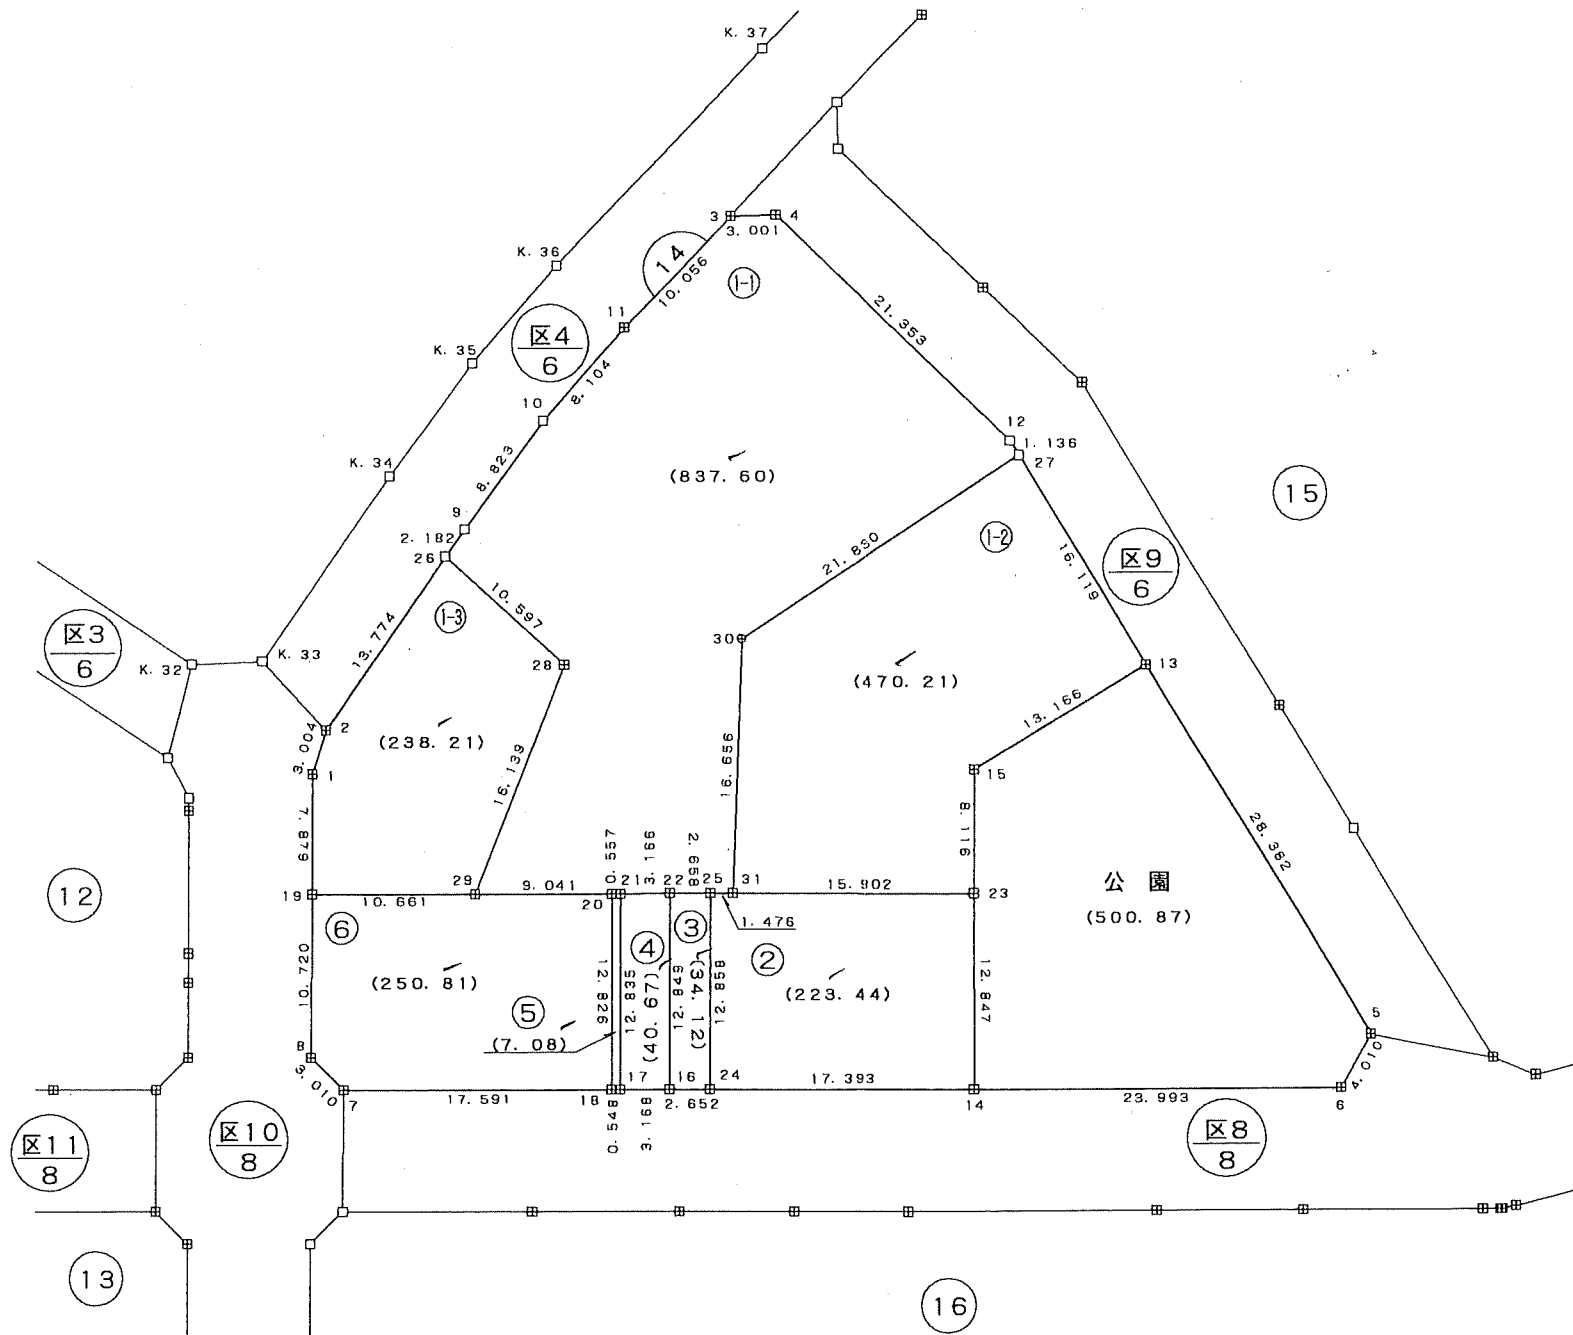

凡 例


|   |       |
|---|-------|
| 田 | 石 杭   |
| □ | 金 属 標 |
| ⊕ | 鋳     |
| ○ | 計 算 点 |

千葉市


東関東測量設計株式会社

平成十四年三月

東関東測量設計株式会社

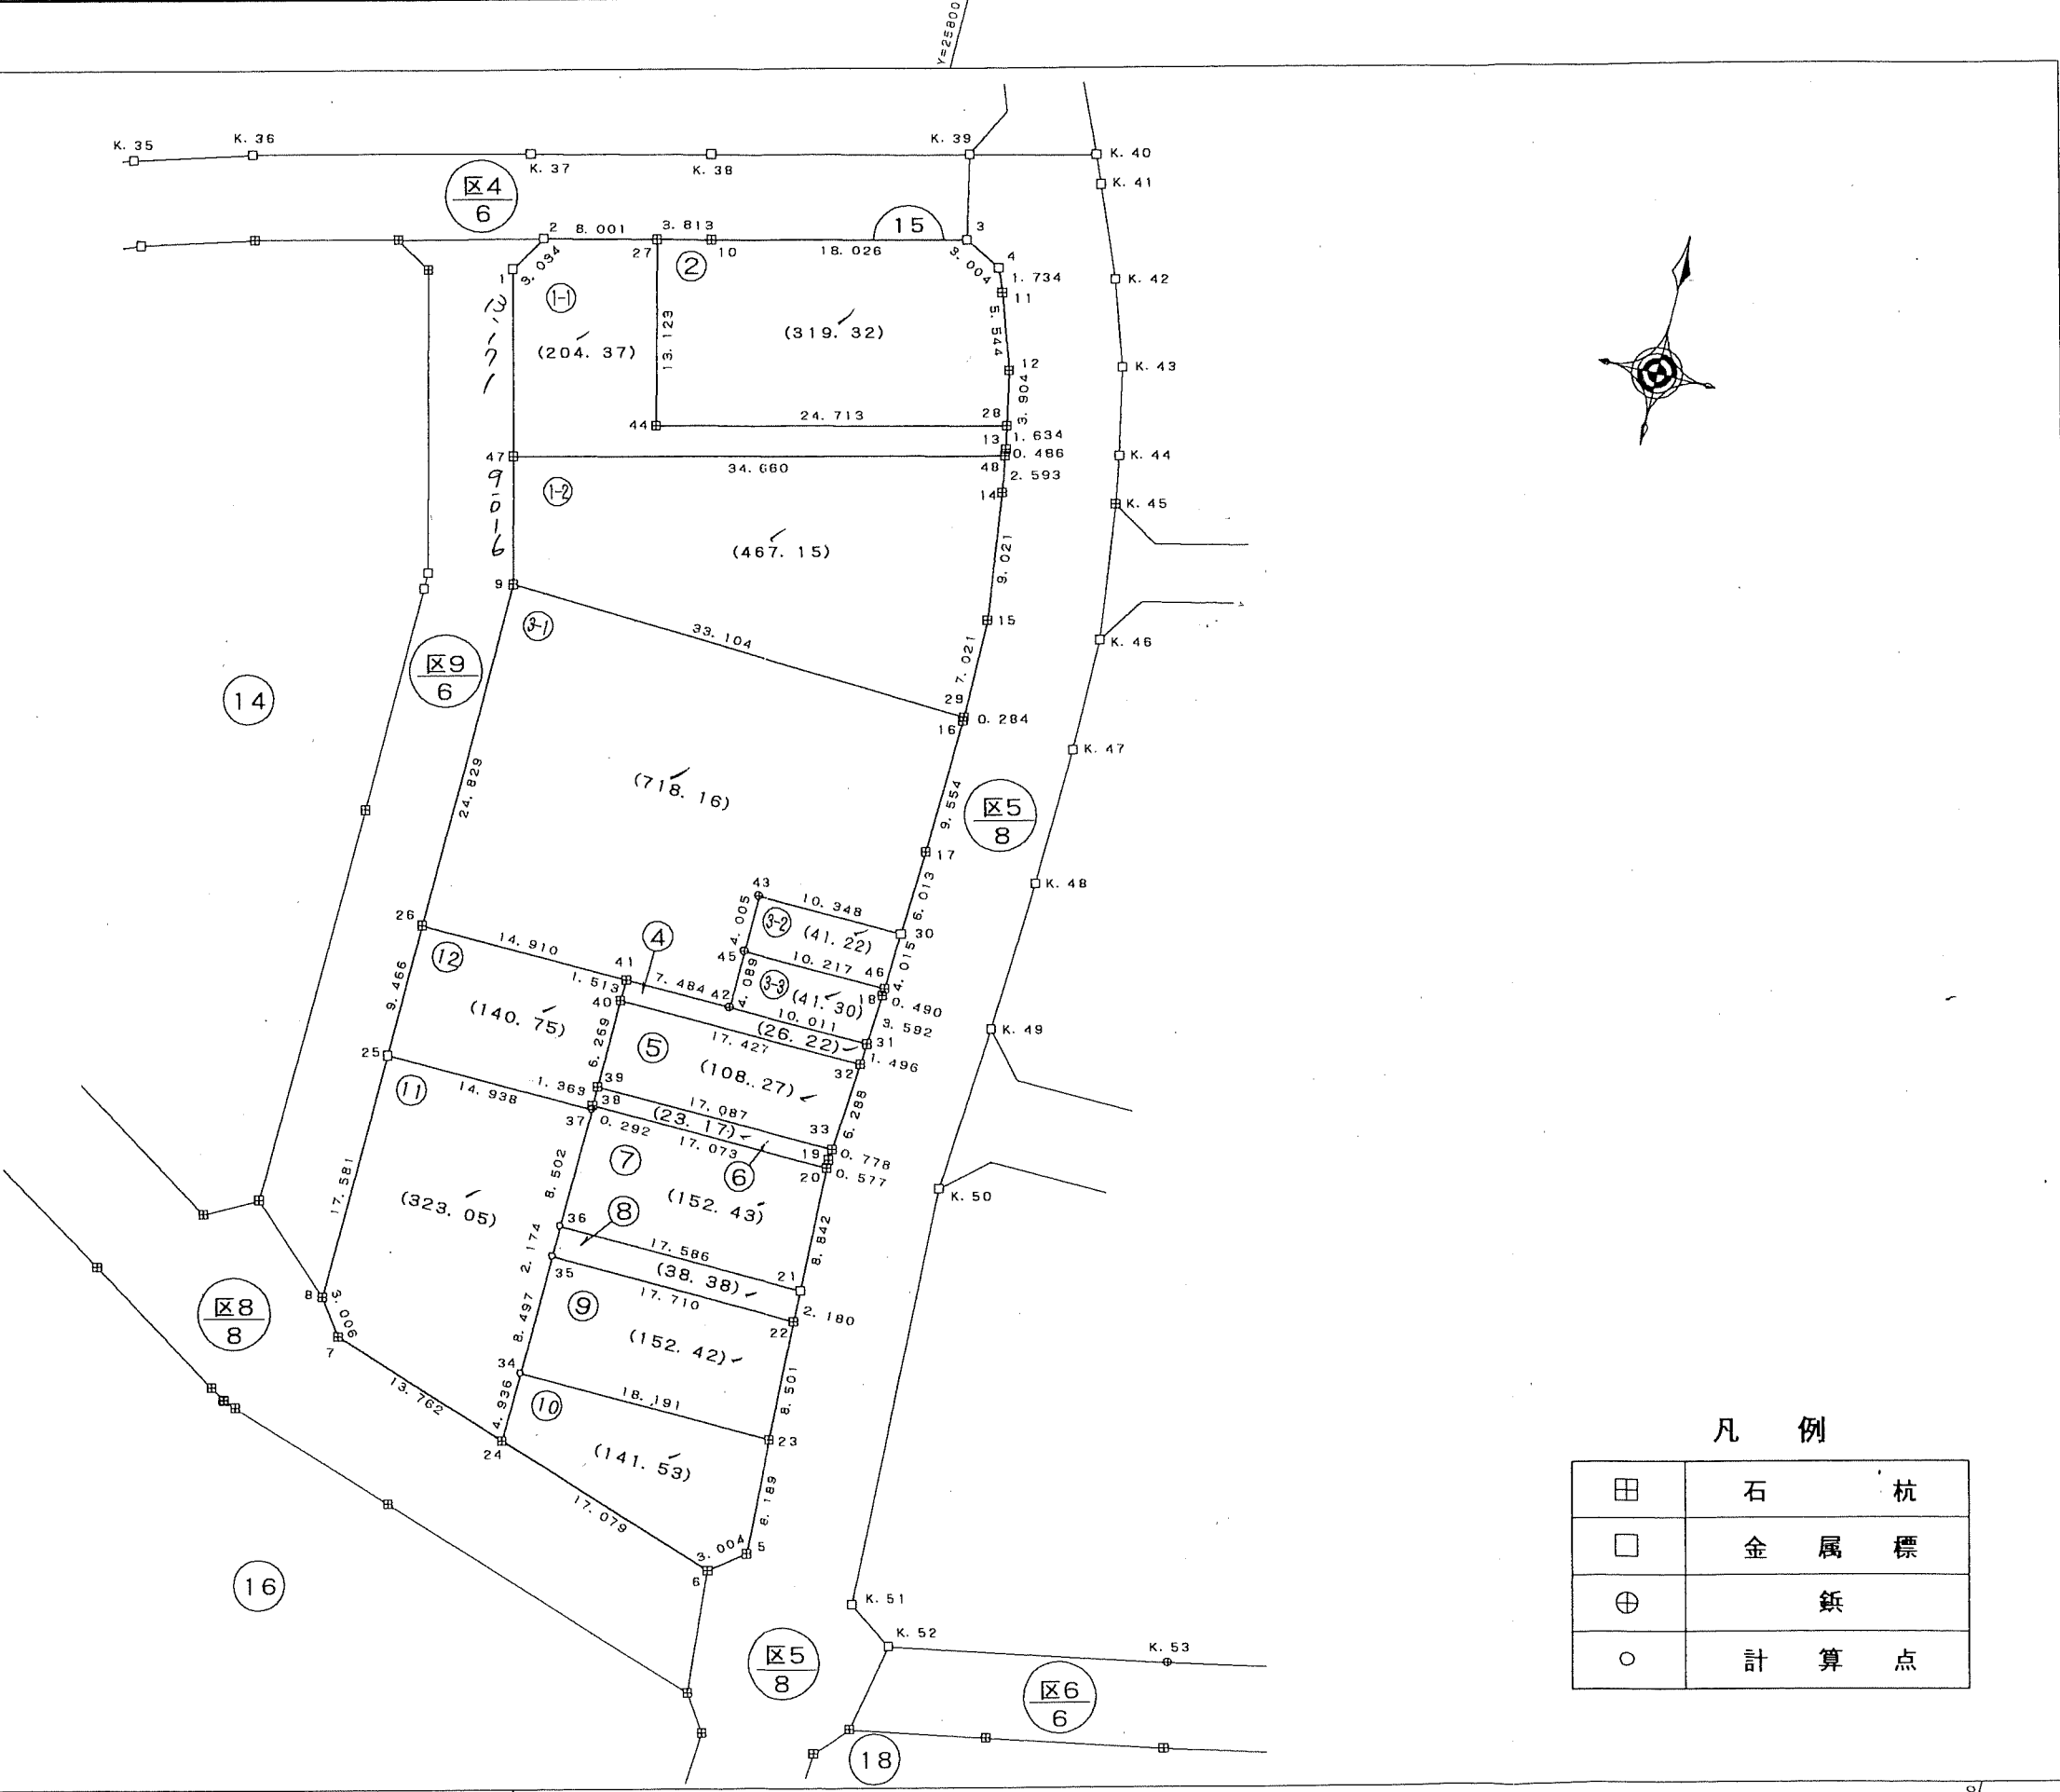

平成十四年三月

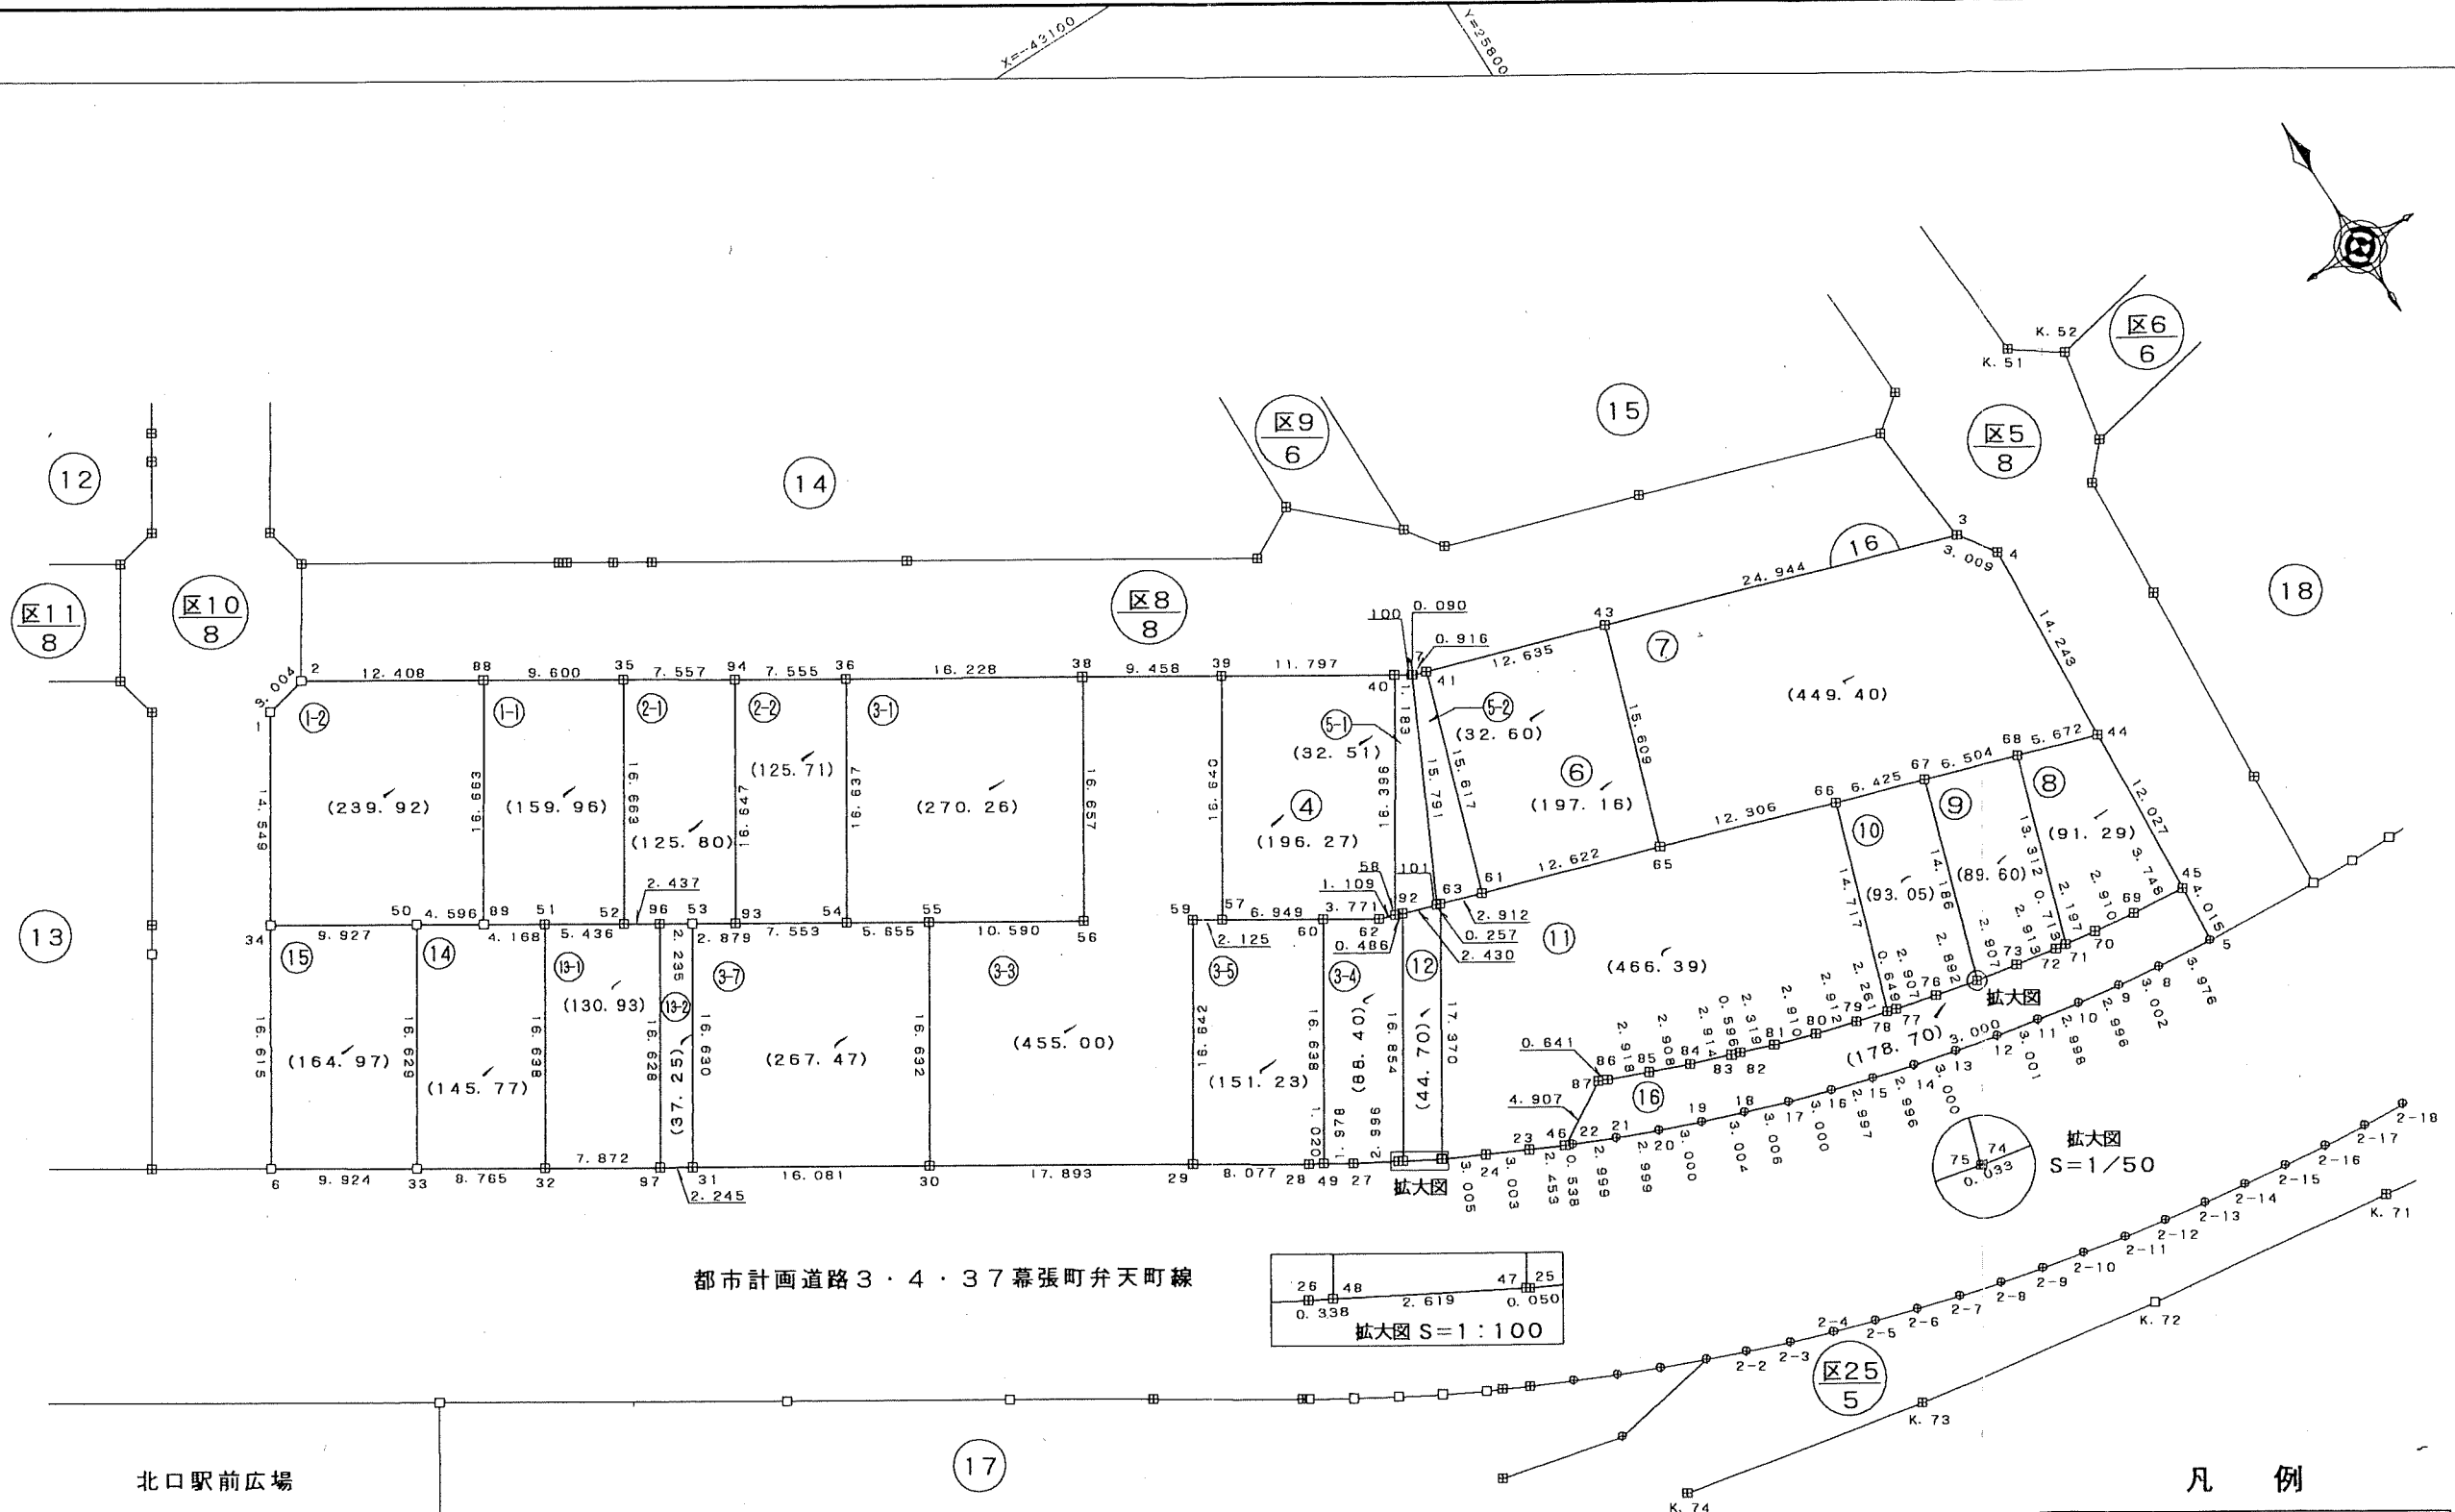

凡 例


|   |       |     |
|---|-------|-----|
| 田 | 石     | 杭   |
| □ | 金     | 属 標 |
| ⊕ | 鉄     |     |
| ○ | 計 算 点 |     |



平成十四年三月


東関東測量設計株式会社

千葉市

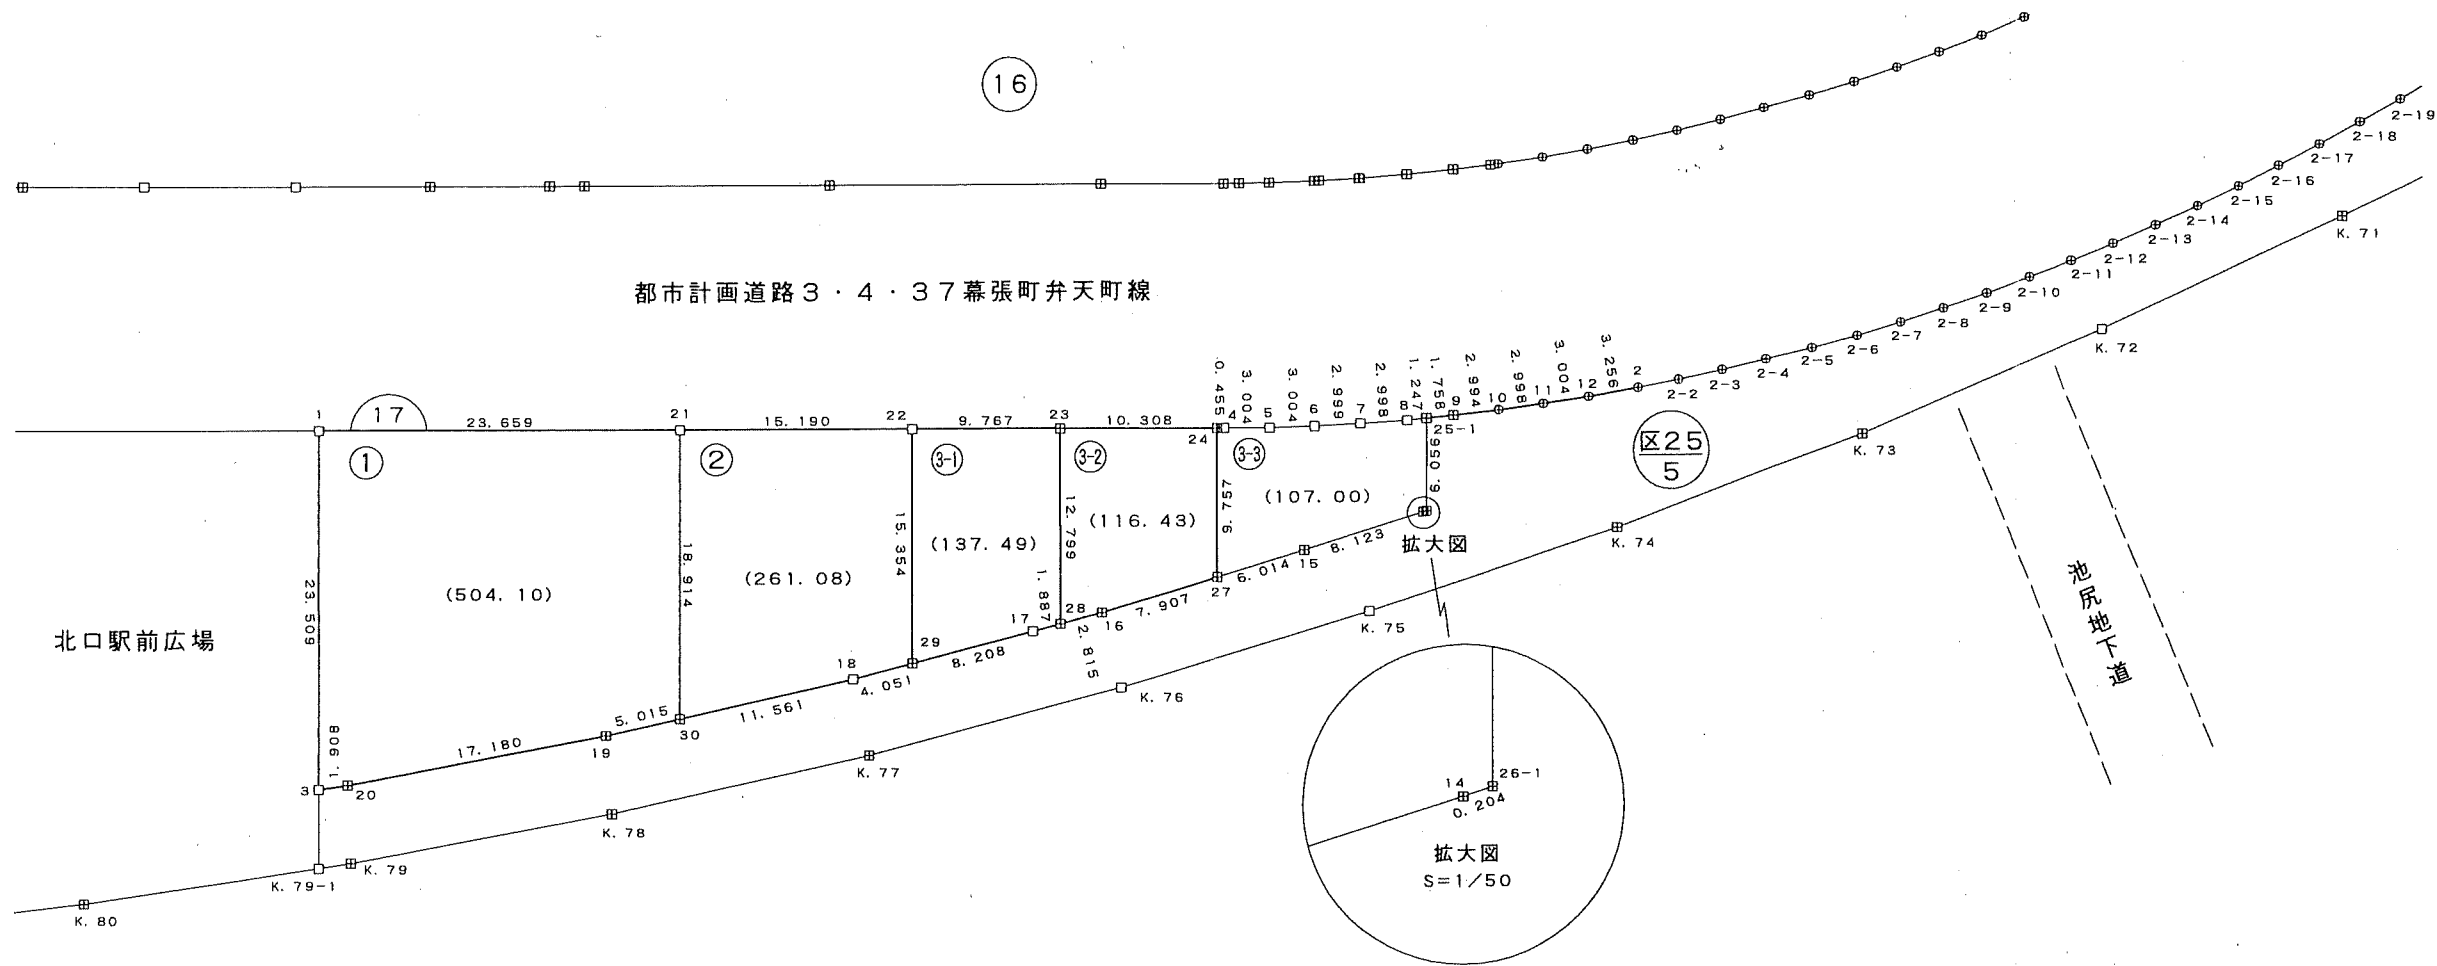

| 凡 例 |   |     |
|-----|---|-----|
| 田   | 石 | 杭   |
| □   | 金 | 属 標 |
| ⊕   | 鉄 |     |
| ○   | 計 | 算 点 |


平成十四年三月

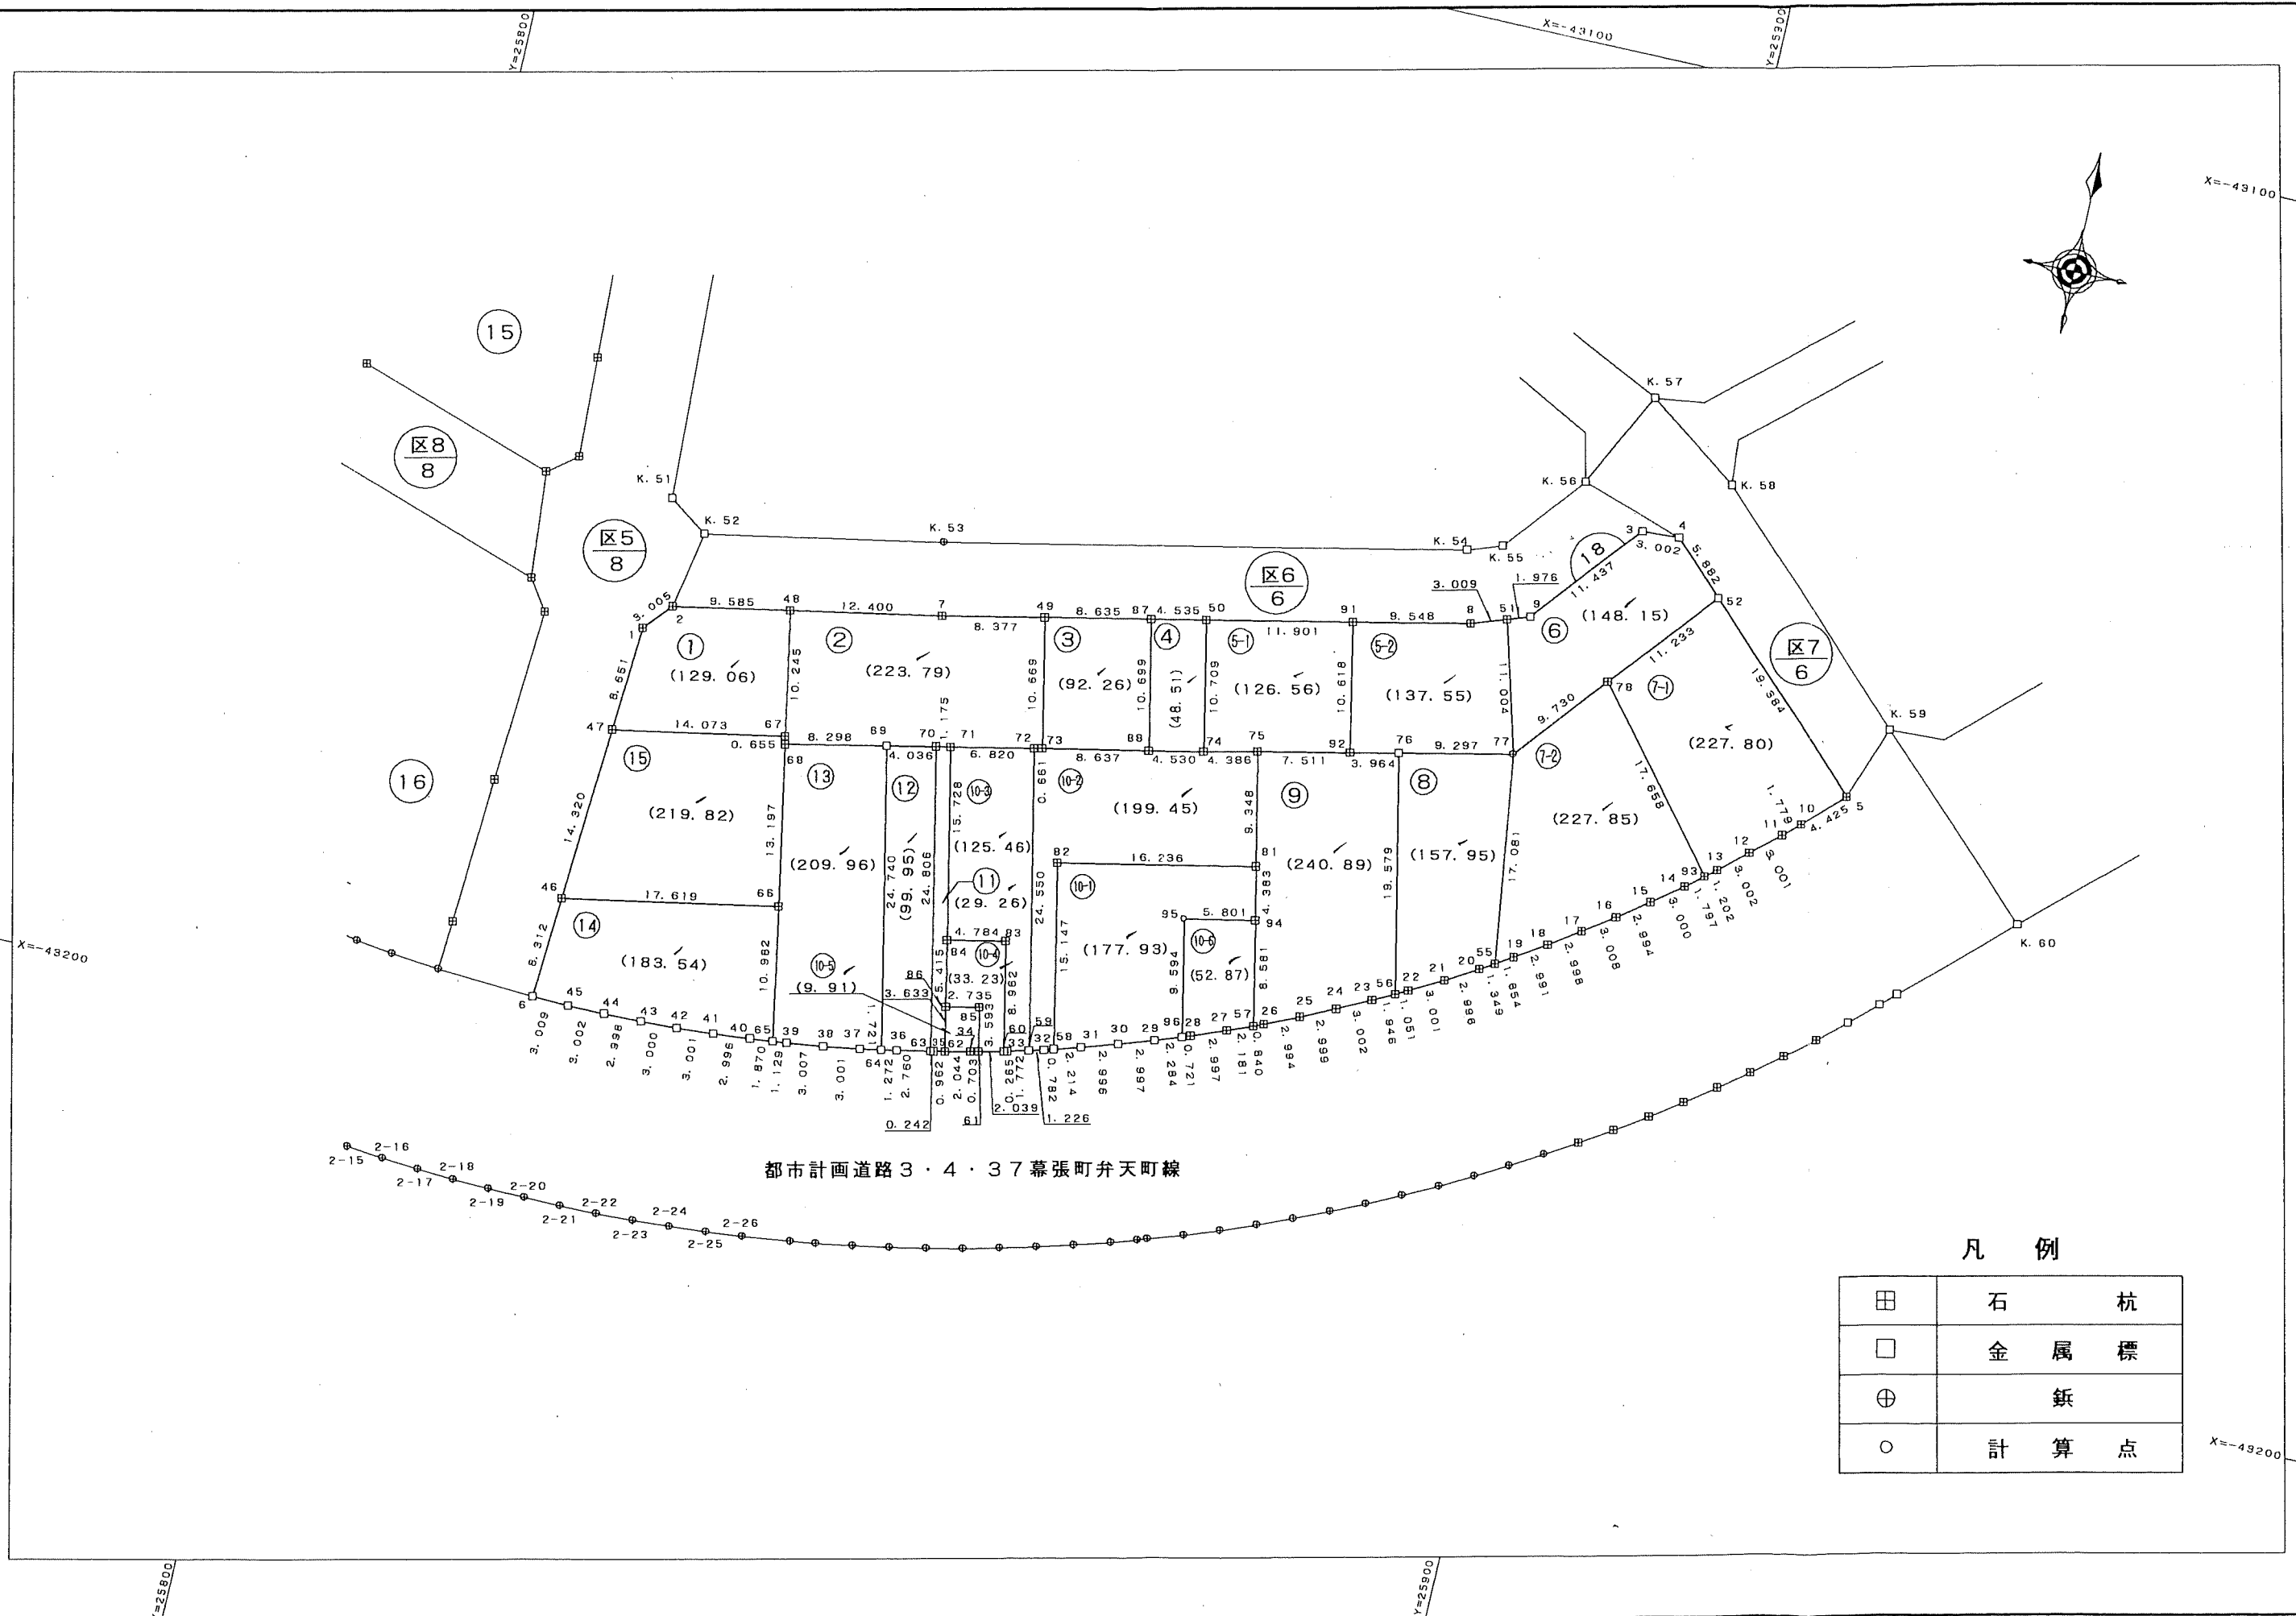

千葉市

東関東測量設計株式会社

平成十四年三月

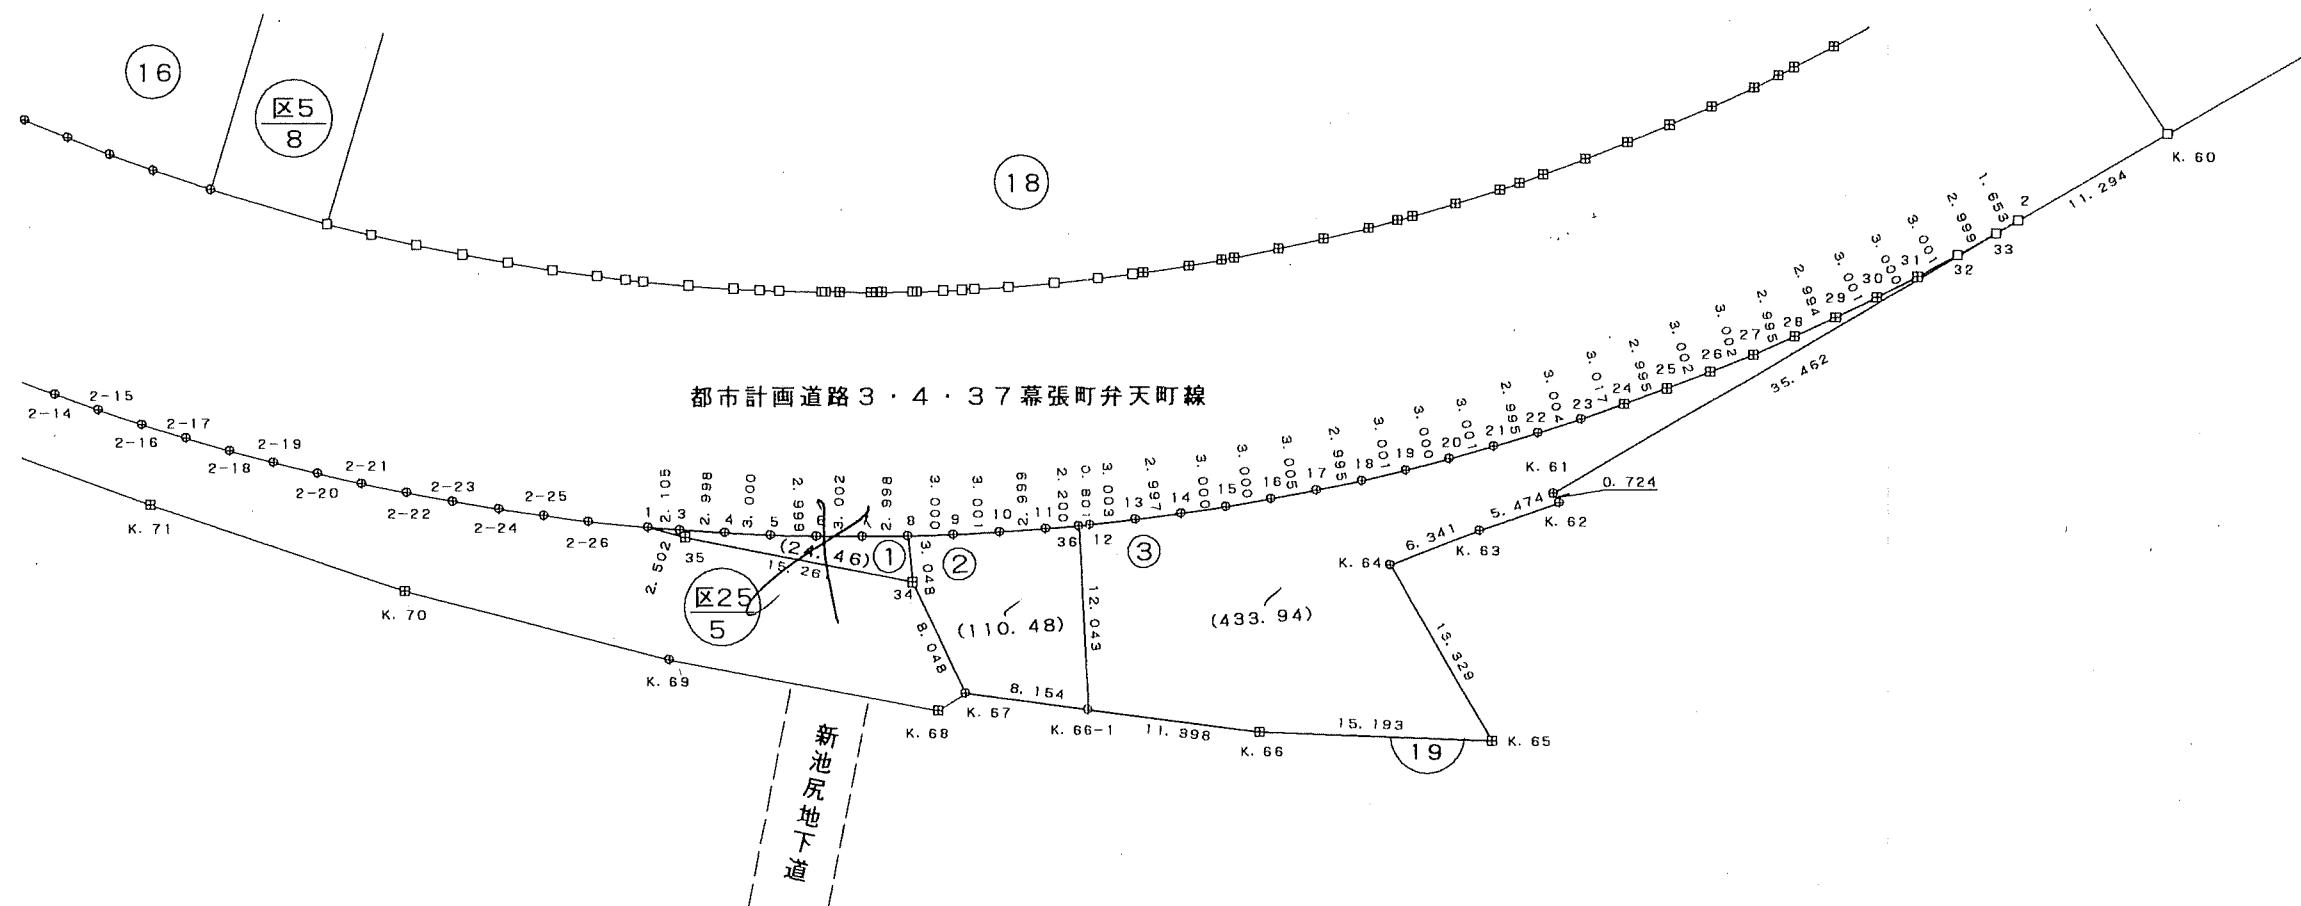

凡 例


|   |       |     |
|---|-------|-----|
| 田 | 石     | 杭   |
| □ | 金     | 属 標 |
| ⊕ | 鉄     |     |
| ○ | 計 算 点 |     |

千葉市

東関東測量設計株式会社

平成十四年三月

東関東測量設計株式会社

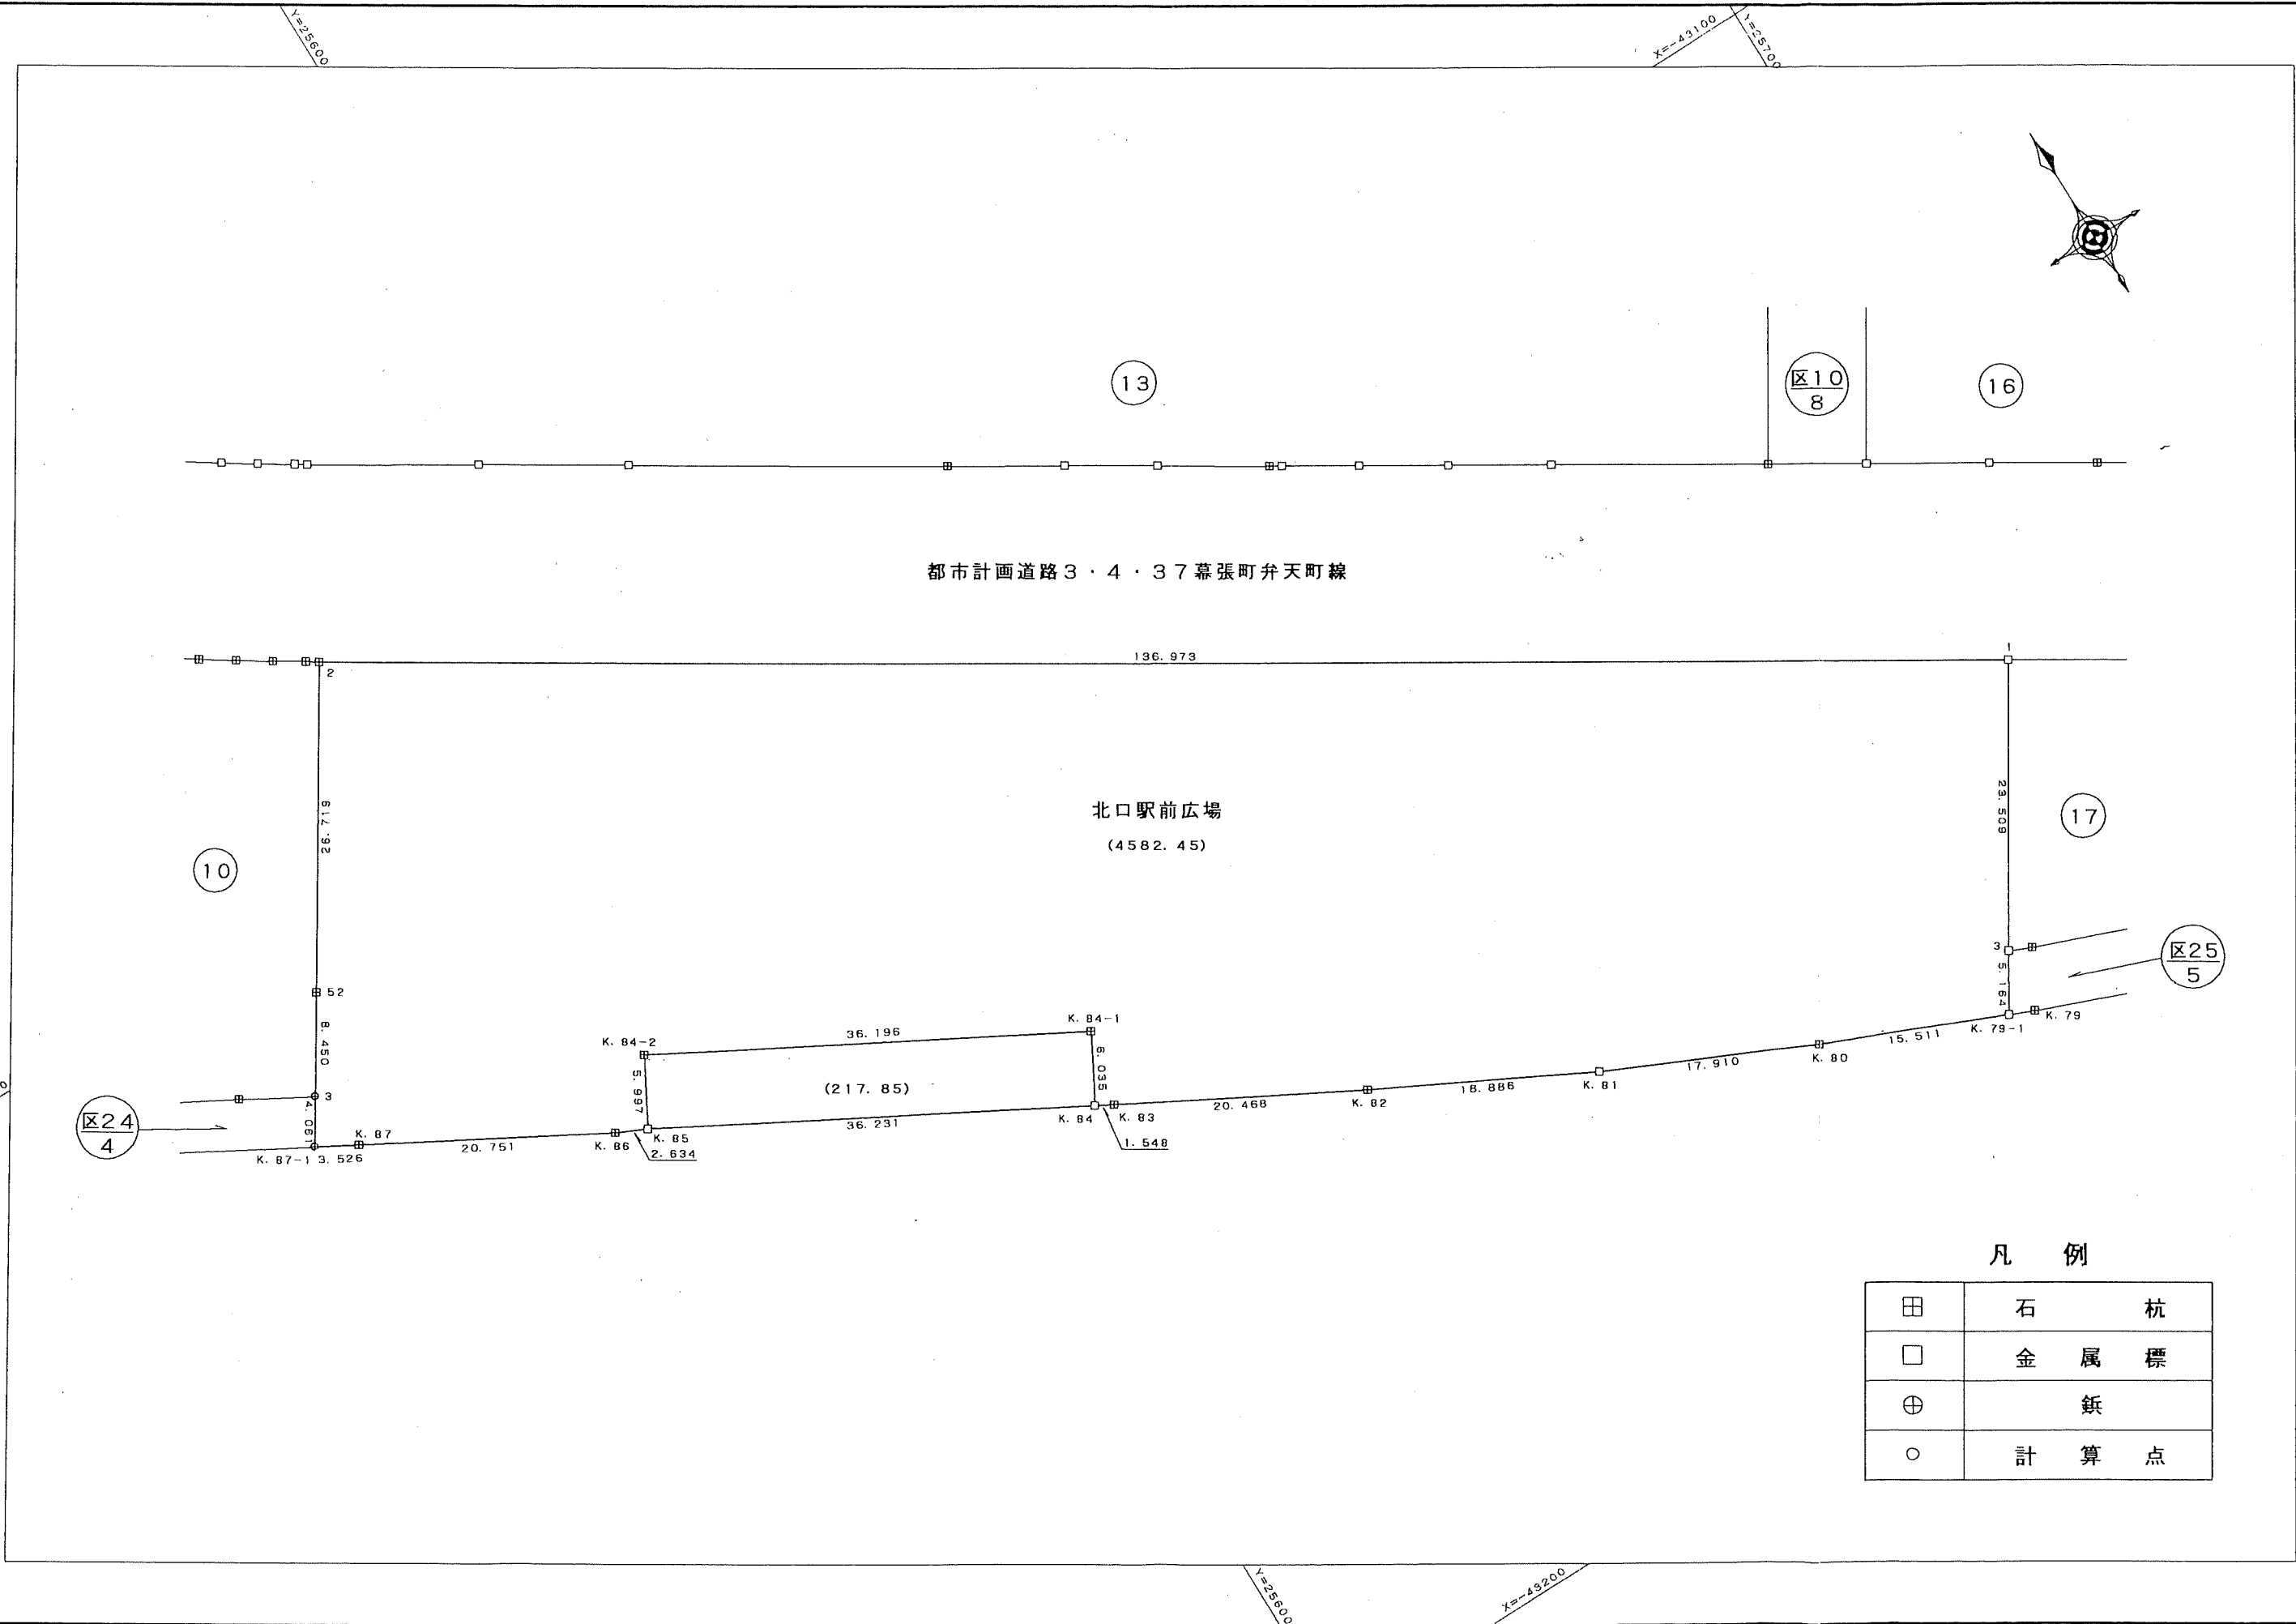

凡 例

|   |   |     |
|---|---|-----|
| 田 | 石 | 杭   |
| □ | 金 | 属 標 |
| ⊕ | 鉄 |     |
| ○ | 計 | 算 点 |

千葉市